


出来形確認測量図

平成17年5月作成

晃和調査設計株式会社

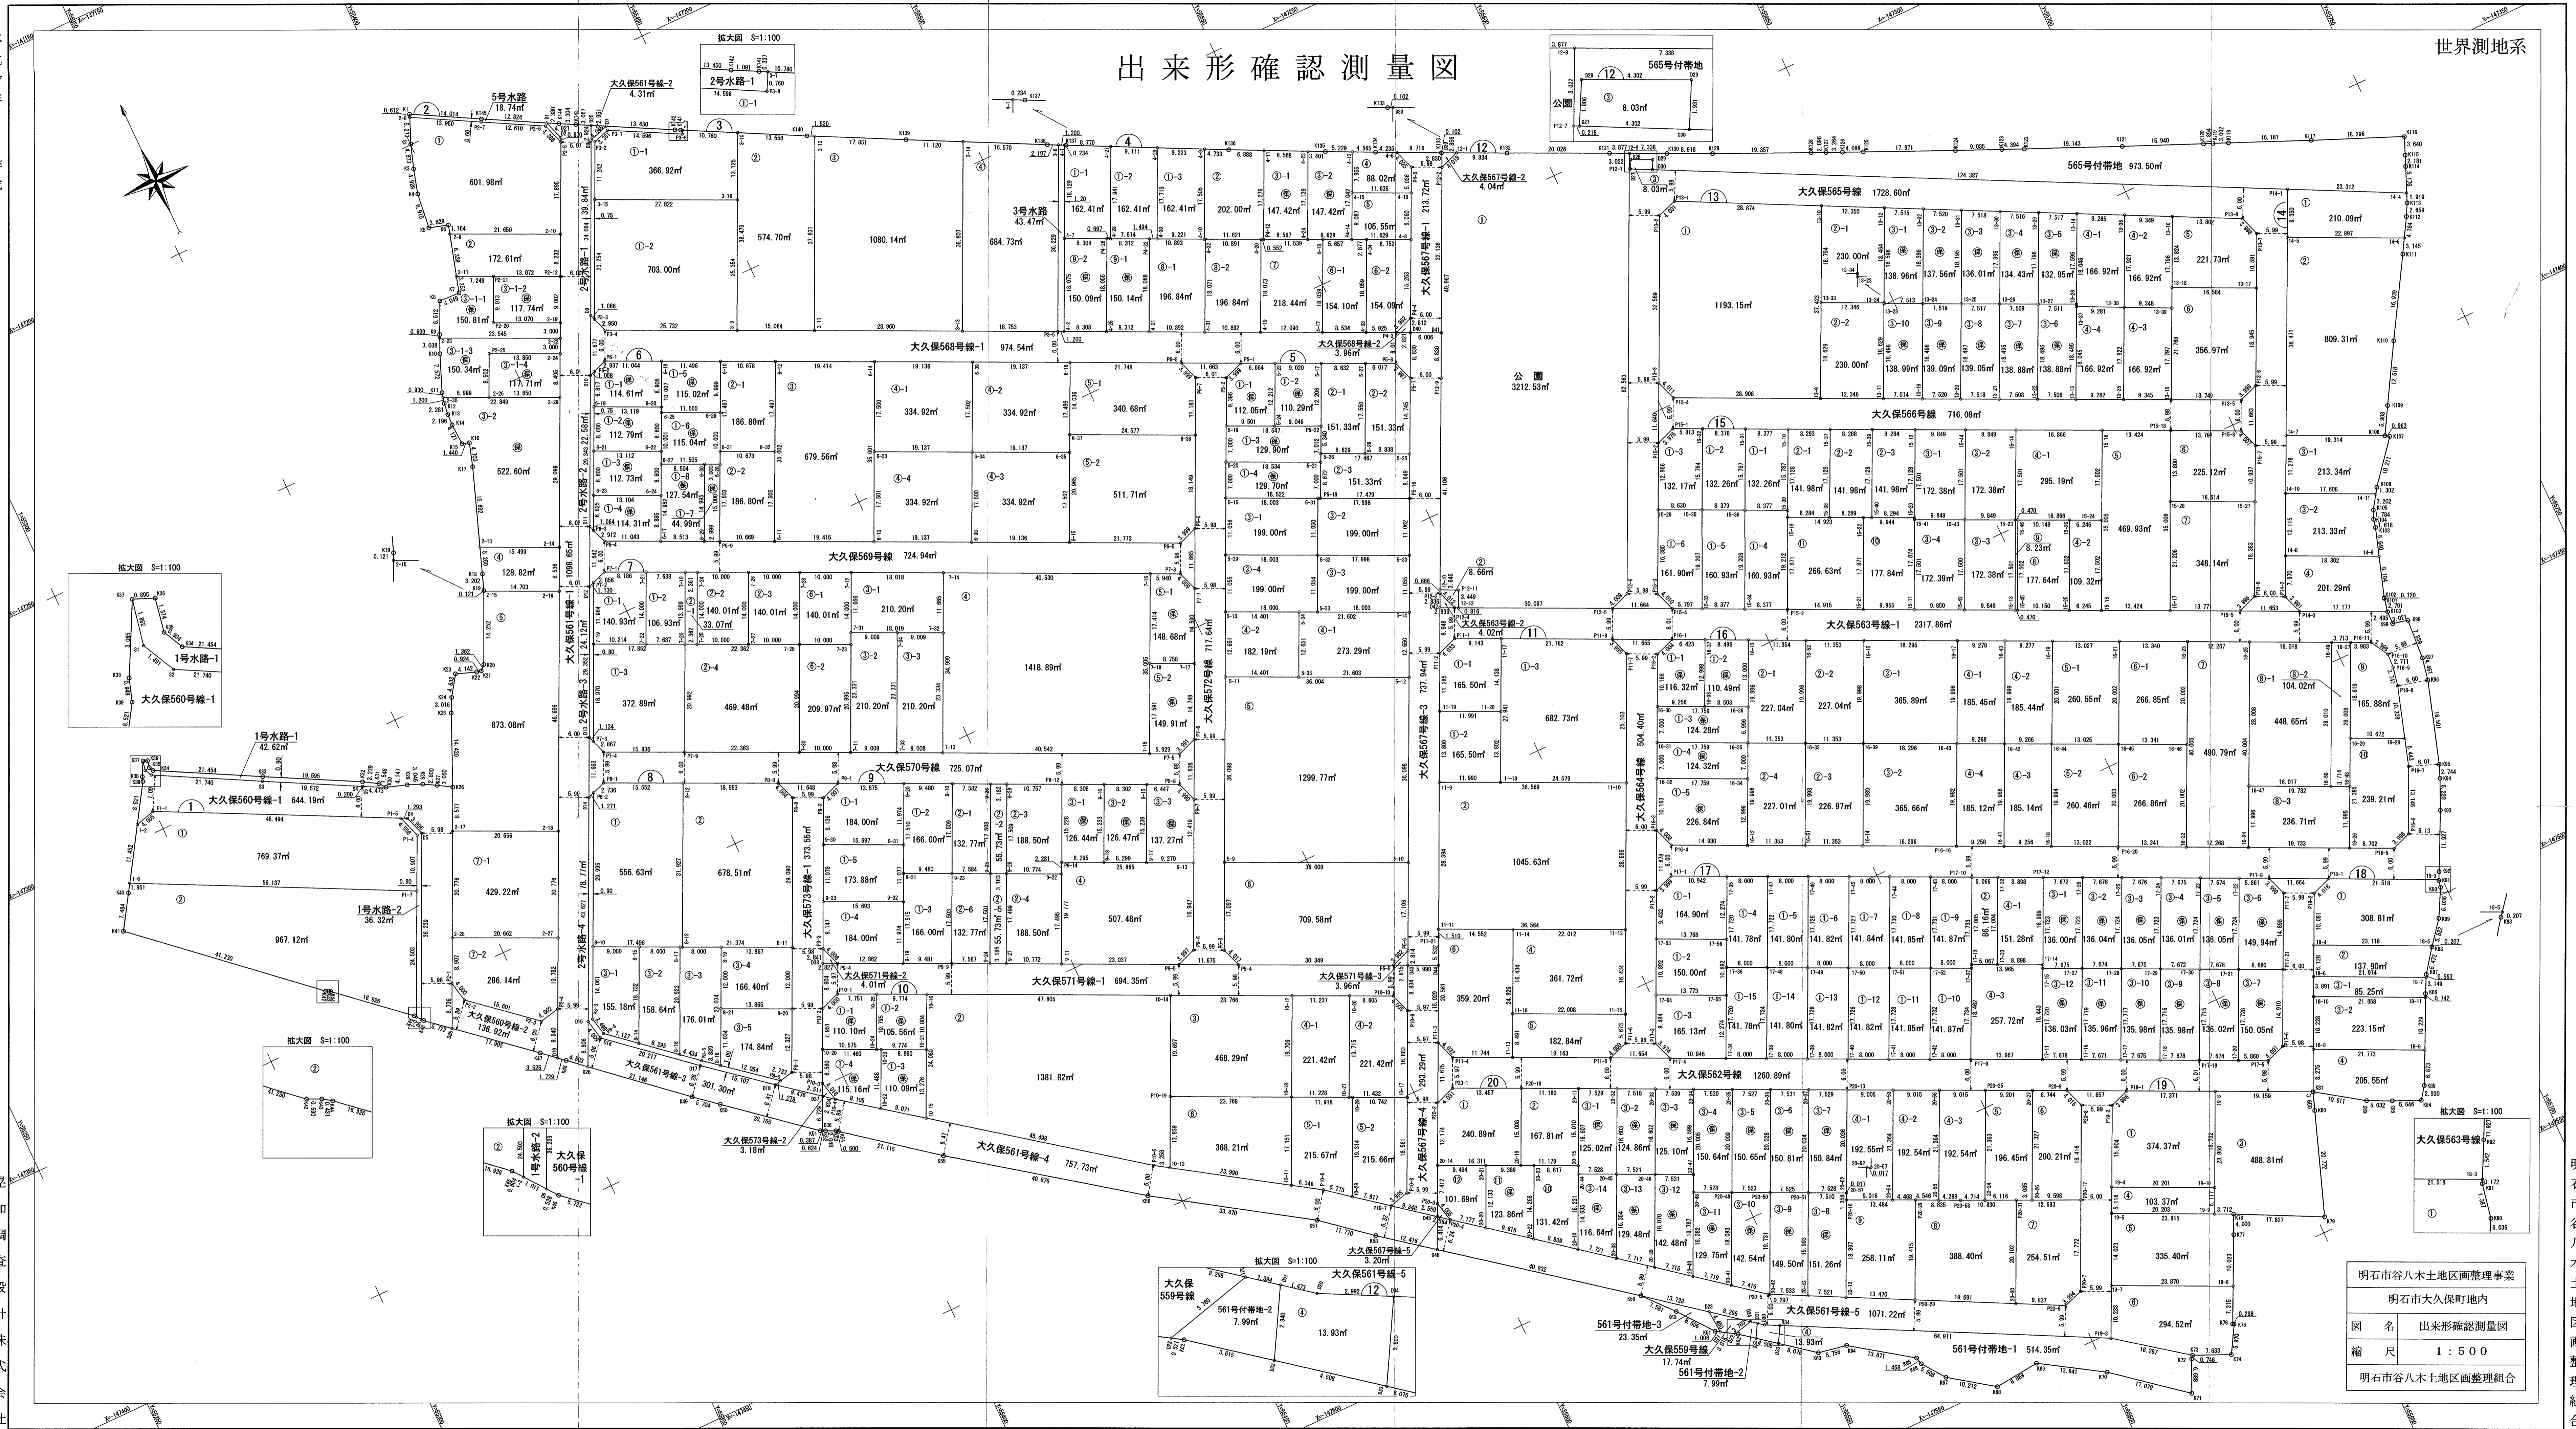

明石市谷八木地区画整理事業	
明石市大久保町地内	
図名	出来形確認測量図
縮尺	1:500
明石市谷八木地区画整理組合	

明石市谷八木地区画整理組合