


明石市谷八木北土地区画整理事業 出来形確認測量図

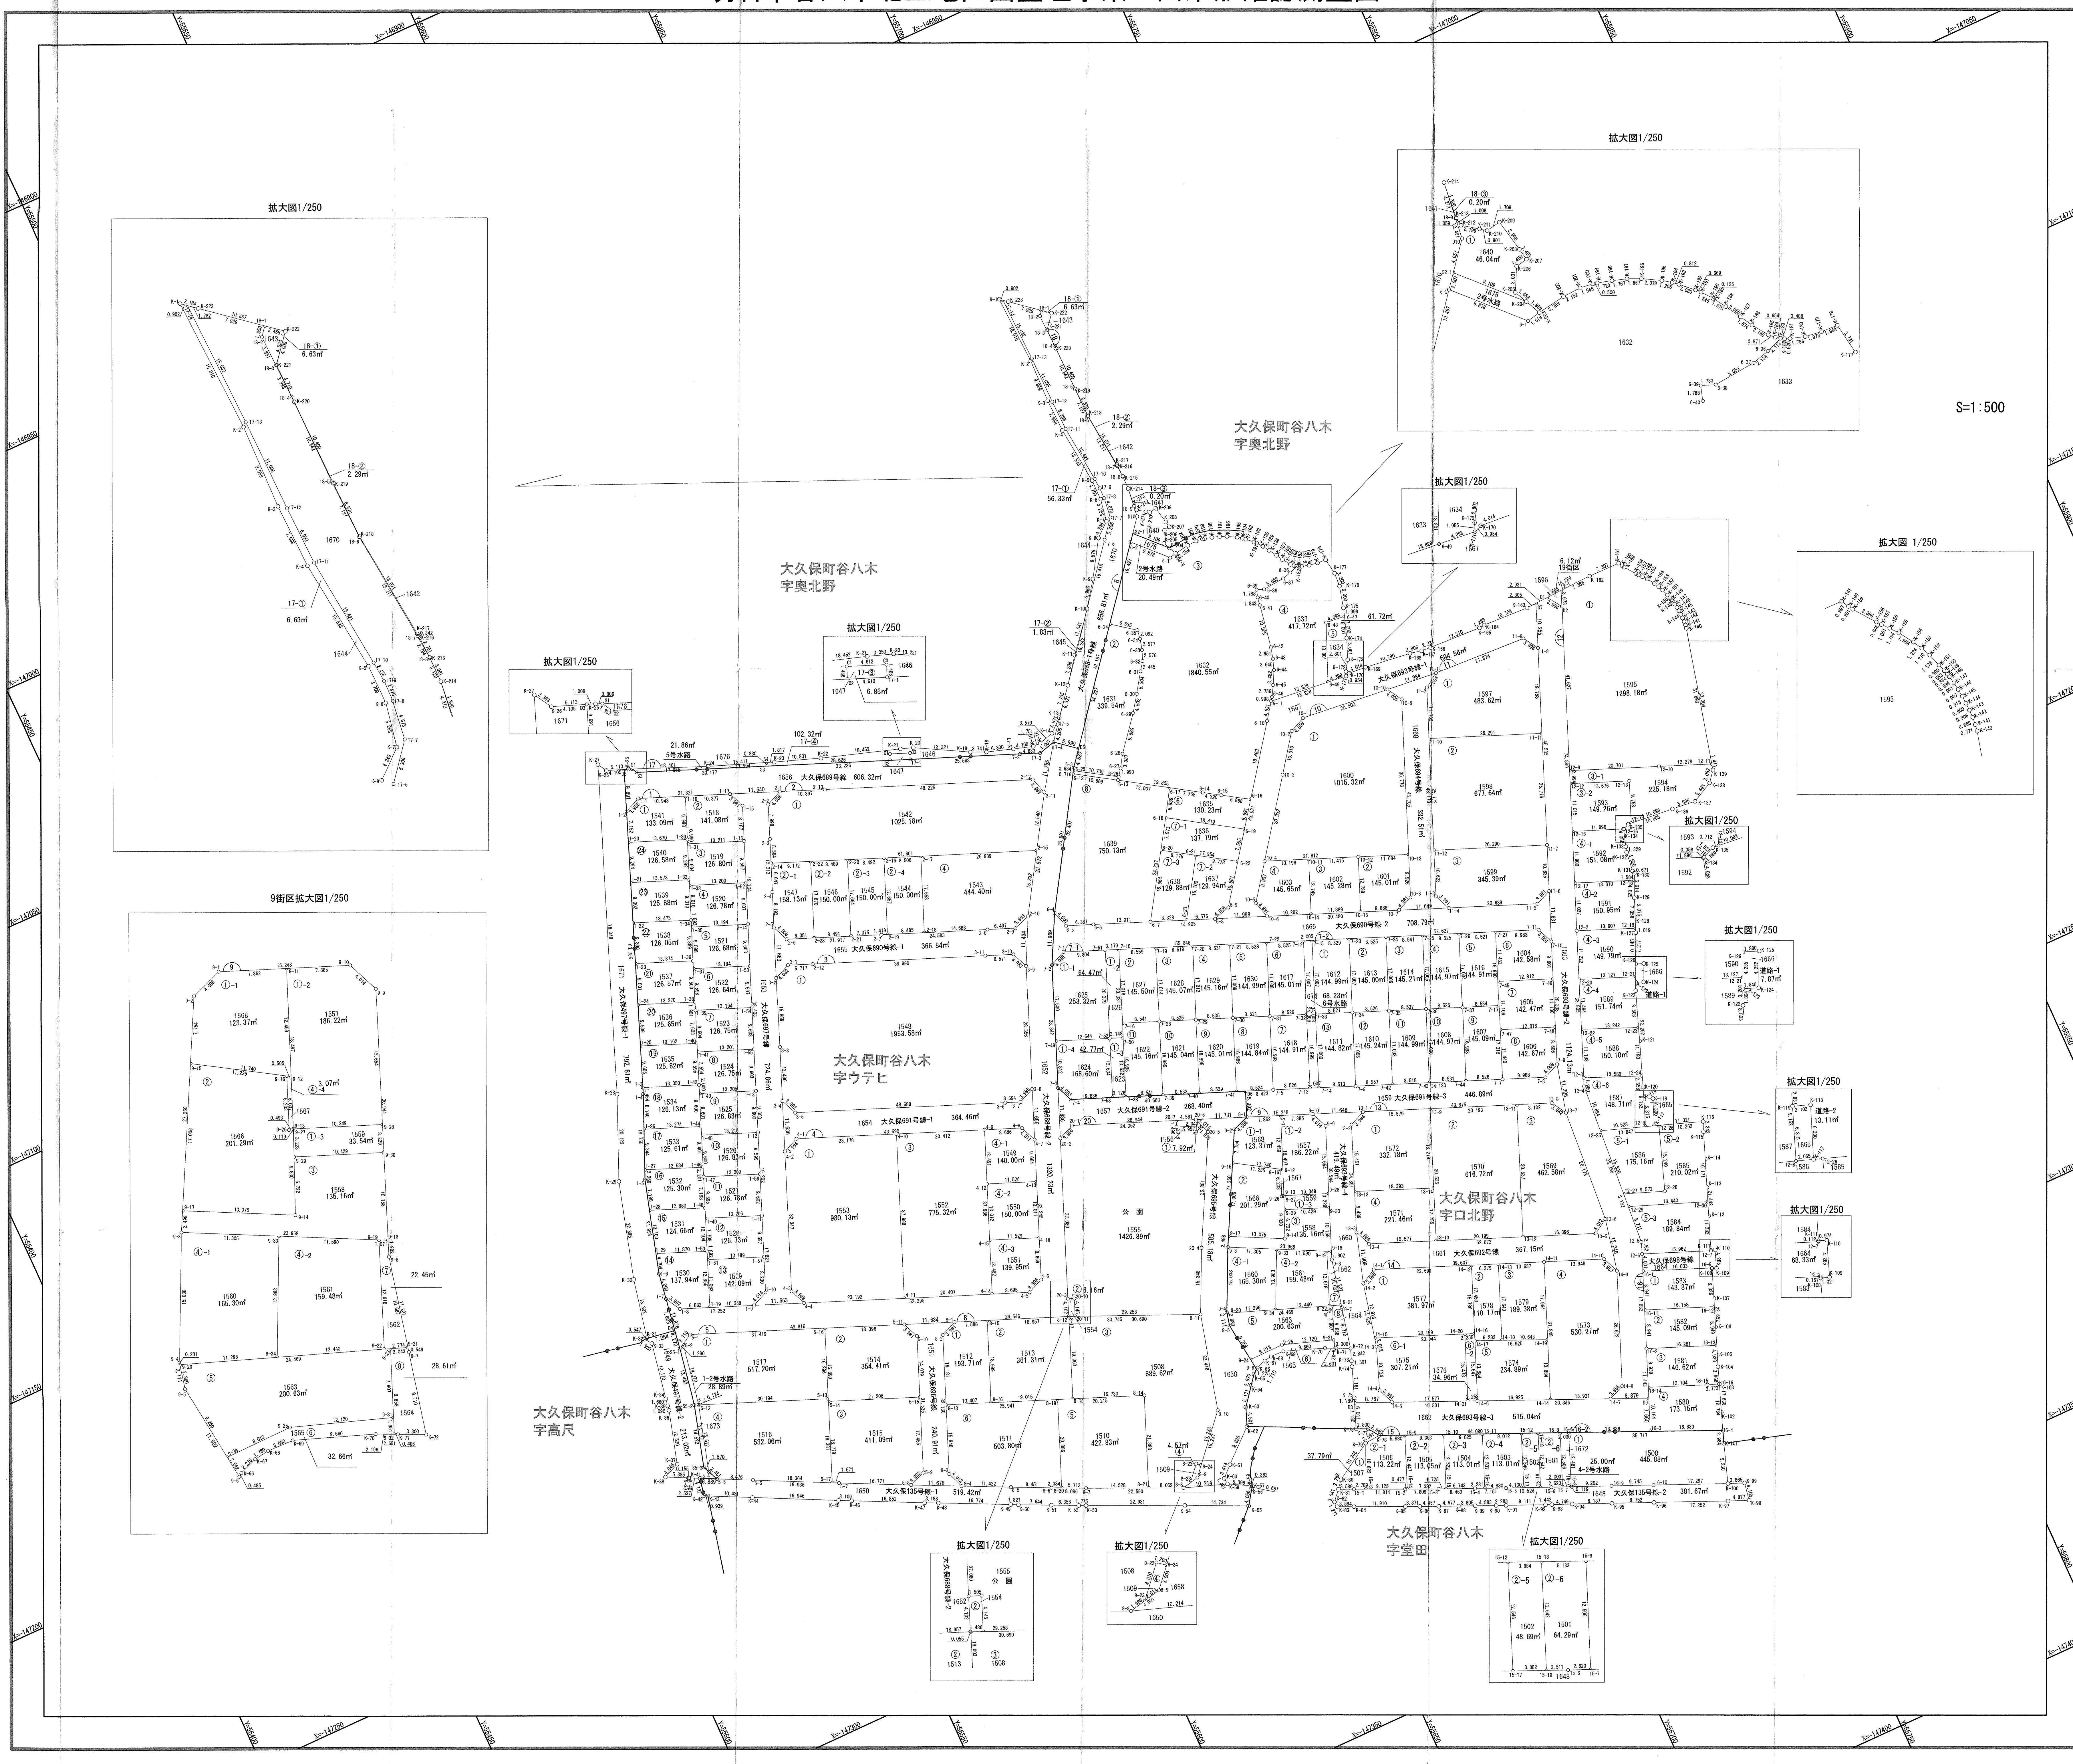

S=1:500

拡大図1/250

拡大図1/250

大久保町谷八木
字奥北野

大久保町谷八木
字奥北野

大久保町谷八木
字ウテヒ

大久保町谷八木
字口北野

大久保町谷八木
字高尺

大久保町谷八木
字堂田

9街区拡大図1/250

拡大図1/250

拡大図1/250

