
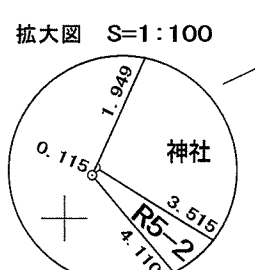
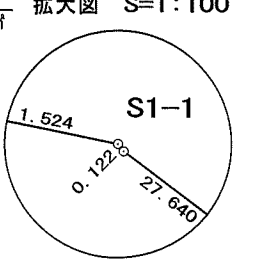
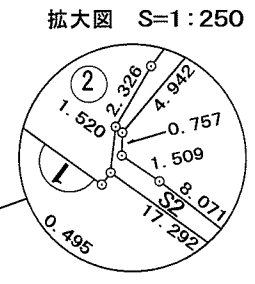
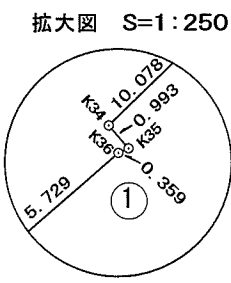


## 出来形確認測量図

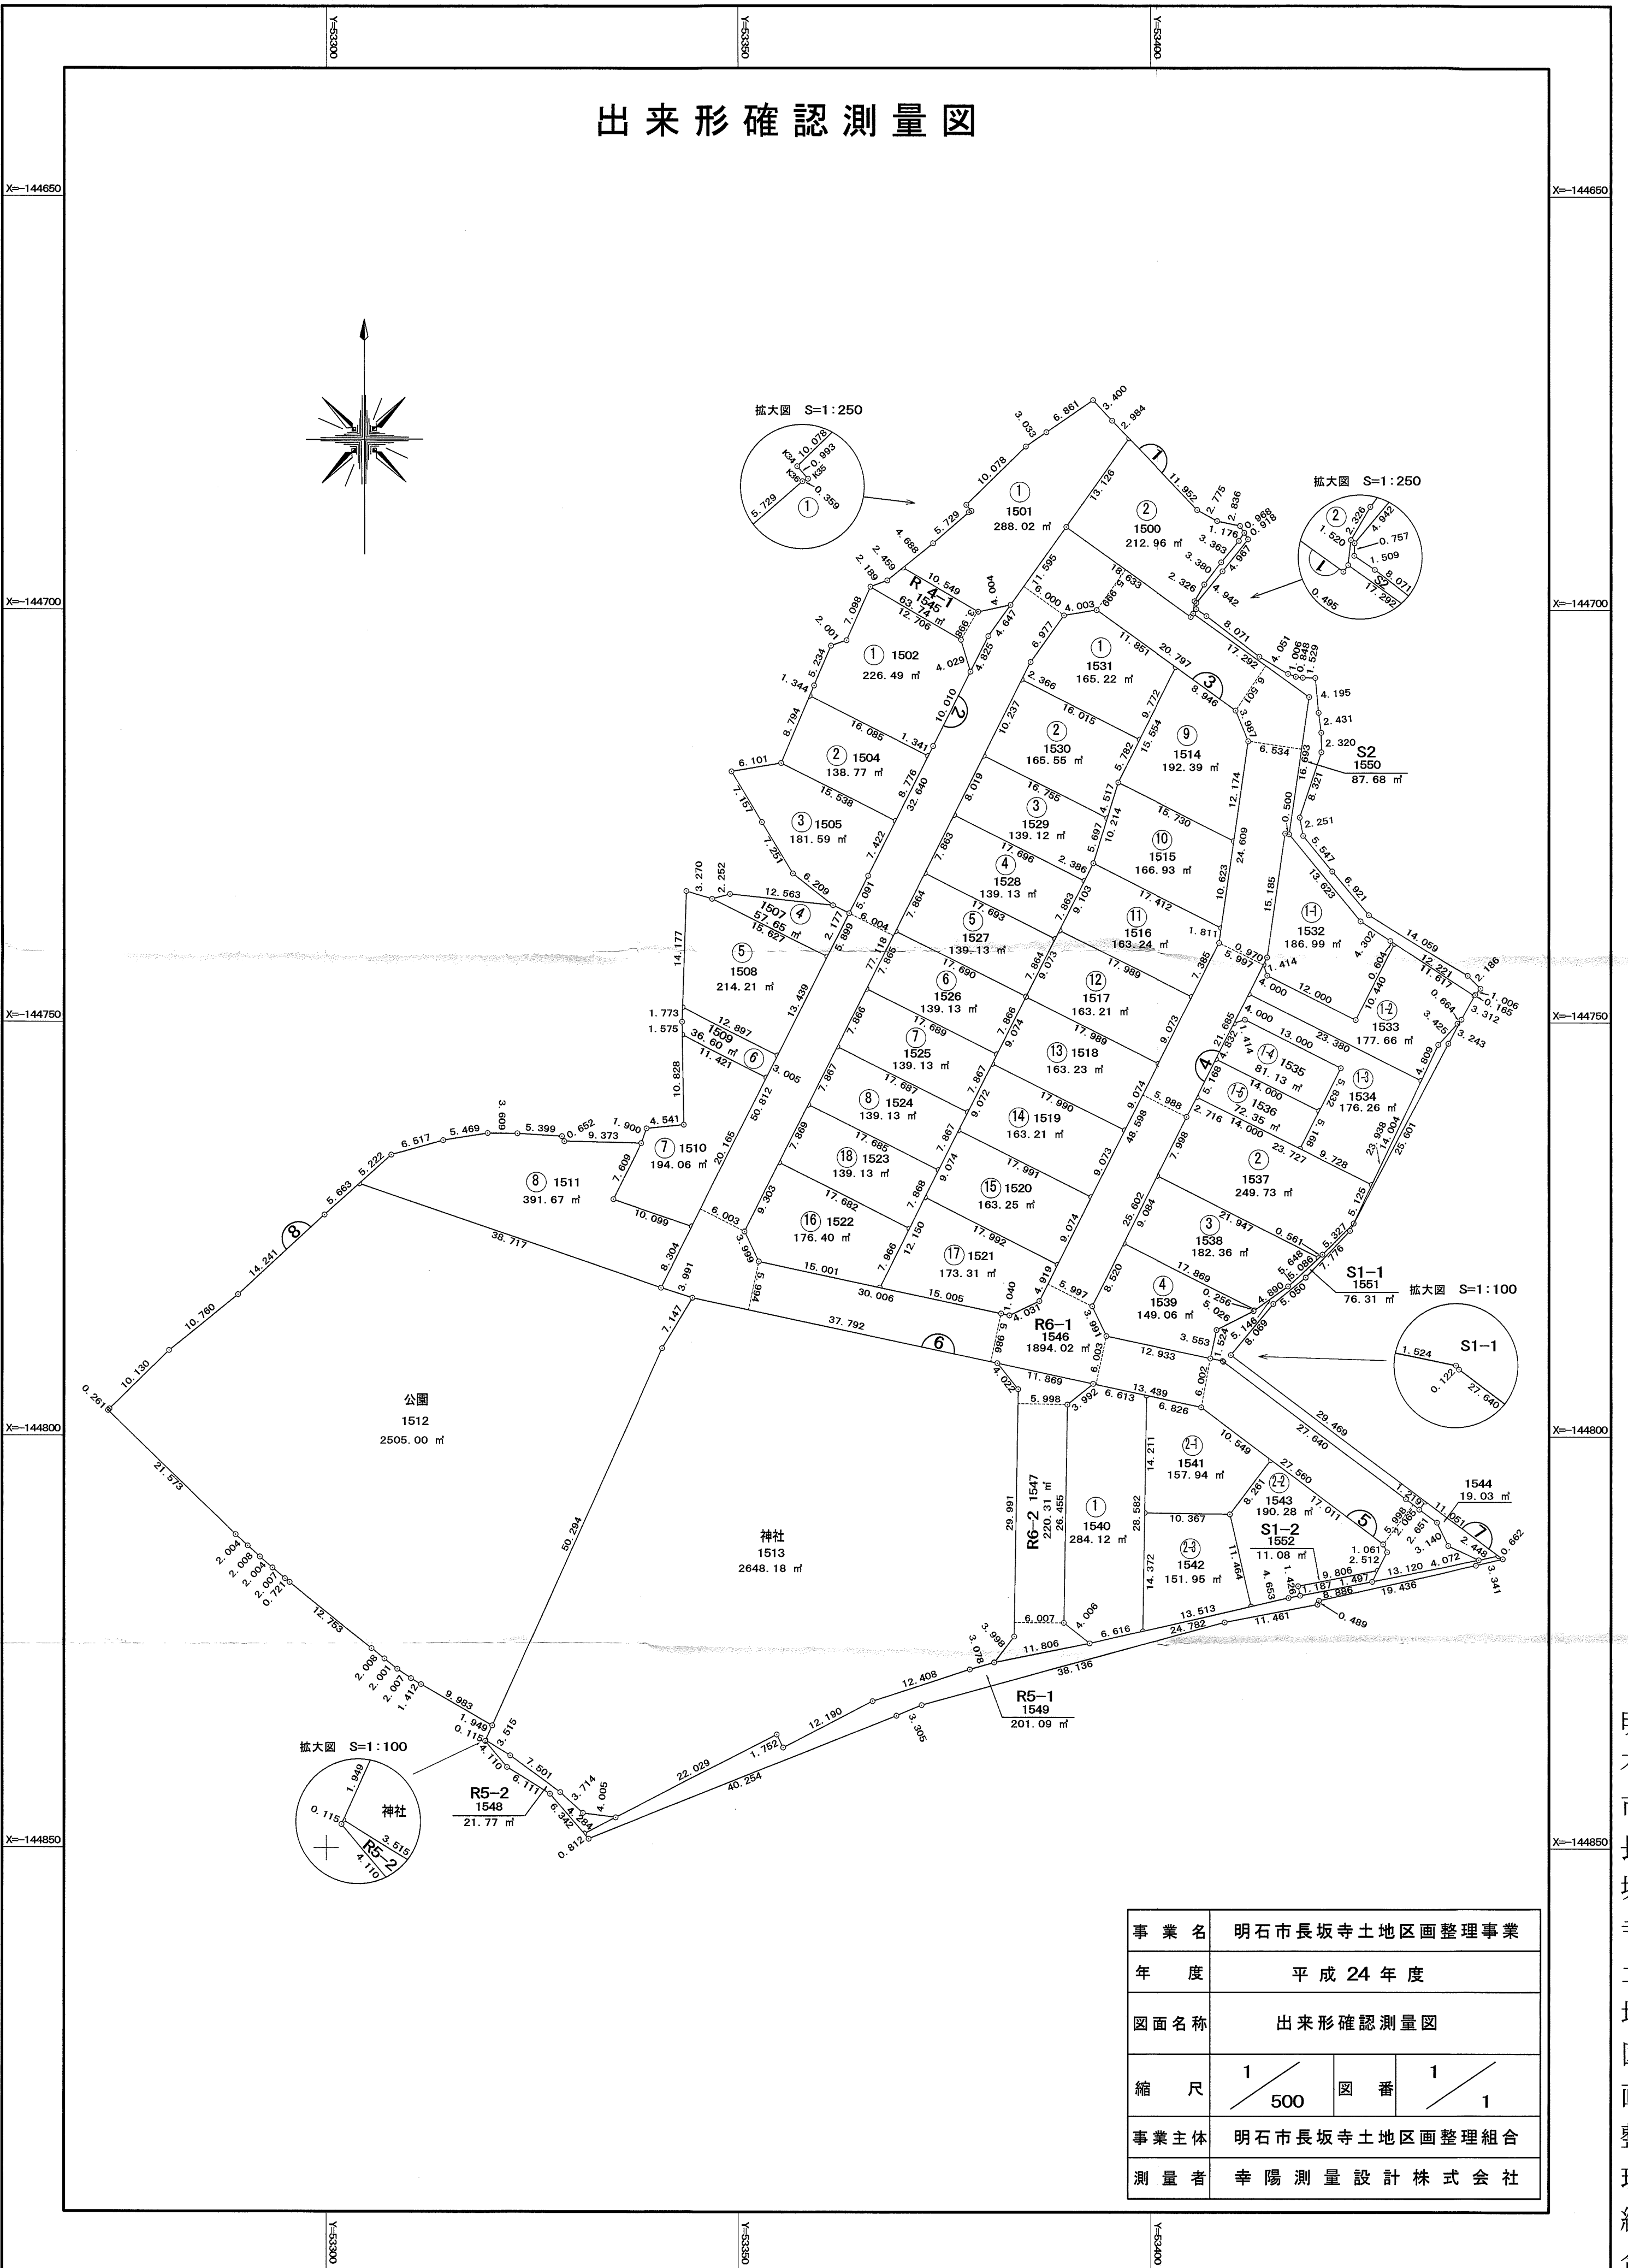

事業名	明石市長坂寺土地区画整理事業		
年度	平成 24 年度		
図面名称	出来形確認測量図		
縮尺	1 / 500	図番	1 / 1
事業主体	明石市長坂寺土地区画整理組合		
測量者	幸陽測量設計株式会社		

明石市長坂寺土地区画整理組合

平成  
年  
月  
日  
作成

幸陽測量設計株式会社