

| |
|-----------------|
| 建設企業常任委員会資料 |
| 2020年(令和2年)3月6日 |
| 水道局 |

議案第47号 関連資料
令和2年度明石市水道事業会計予算

令和元年度明石市水道事業予定損益計算書(前年度分)

(平成31年4月1日から令和2年3月31日まで)

勘定式

(単位:円)

| 費用の部 | | 収益の部 | |
|-------------------|---------------|----------------|---------------|
| 水道事業費用 | 5,655,360,000 | 水道事業収益 | 6,094,082,000 |
| 営業費用 | 5,462,942,000 | 営業収益 | 5,371,502,000 |
| 原水及び浄水費 | 2,230,020,000 | 給水収益 | 5,140,839,000 |
| 配水及び給水費 | 871,660,000 | 受託工事収益 | 55,457,000 |
| 受託工事費 | 71,774,000 | その他営業収益 | 175,206,000 |
| 業務費 | 298,172,000 | | |
| 総係費 | 197,215,000 | | |
| 減価償却費 | 1,719,601,000 | | |
| 資産減耗費 | 74,000,000 | | |
| その他営業費用 | 500,000 | | |
| 営業外費用 | 180,000,000 | 営業外収益 | 720,668,000 |
| 支払利息及び 企業債取扱諸費 | 180,000,000 | 受取利息 | 3,000,000 |
| | | 他会計補助金 | 44,836,000 |
| | | 長期前受金戻入 | 465,000,000 |
| | | 雑収益 | 207,832,000 |
| 特別損失 | 7,418,000 | 特別利益 | 1,912,000 |
| 固定資産売却損 | 2,500,000 | 固定資産売却益 | 1,819,000 |
| 過年度損益修正損 | 4,918,000 | 過年度損益修正益 | 93,000 |
| | | | |
| 予備費 | 5,000,000 | | |
| 予備費 | 5,000,000 | | |
| 当年度純利益 | 438,722,000 | | |
| 合計 | 6,094,082,000 | 合計 | 6,094,082,000 |
| 当年度未処分利益剰余金 | 977,616,999 | 当年度純利益 | 438,722,000 |
| | | 前年度繰越利益剰余金 | 108,894,999 |
| | | その他未処分利益剰余金変動額 | 430,000,000 |
| 合計 | 977,616,999 | 合計 | 977,616,999 |

令和元年度明石市水道事業予定貸借対照表（前年度分）

（令和2年3月31日）

勘定式

（単位：円）

| 資 産 の 部 | | 負 債 ・ 資 本 の 部 | |
|-----------------|------------------|-----------------|------------------|
| 固 定 資 産 | 33,497,651,509 | 固 定 負 債 | 8,127,456,347 |
| 有形固定資産 | 31,684,793,728 | 企 業 債 | 6,905,256,370 |
| 土 地 | 2,956,972,387 | 建設改良費等の財源に | |
| 建 物 | 2,525,788,640 | 充てるための企業債 | 6,905,256,370 |
| 減価償却累計額 | △ 1,823,543,517 | 引 当 金 | 1,222,199,977 |
| 構 築 物 | 56,628,724,927 | 退 職 給 付 引 当 金 | 566,699,977 |
| 減価償却累計額 | △ 32,625,937,043 | 修 繕 引 当 金 | 655,500,000 |
| 機 械 及 び 装 置 | 13,163,611,746 | 流 動 負 債 | 1,714,820,963 |
| 減価償却累計額 | △ 9,187,906,374 | 企 業 債 | 697,000,000 |
| 車 両 運 搬 具 | 47,032,410 | 建設改良費等の財源に | |
| 減価償却累計額 | △ 43,560,784 | 充てるための企業債 | 697,000,000 |
| 工 具 器 具 及 び 備 品 | 216,642,361 | 未 払 金 | 834,980,950 |
| 減価償却累計額 | △ 173,031,025 | 前 受 金 | 21,342,919 |
| 無形固定資産 | 114,857,781 | 引 当 金 | 45,300,000 |
| 施 設 利 用 権 | 114,857,781 | 賞 与 等 引 当 金 | 45,300,000 |
| 投資その他の資産 | 1,698,000,000 | その他流動負債 | 116,197,094 |
| 出 資 金 | 3,000,000 | 繰 延 収 益 | 6,207,080,094 |
| そ の 他 投 資 | 1,695,000,000 | 長 期 前 受 金 | 18,358,644,256 |
| 流 動 資 産 | 5,090,315,008 | 受 贈 財 産 評 価 額 | 4,075,732,184 |
| 現 金 ・ 預 金 | 4,186,926,989 | 工 事 負 担 金 | 11,794,246,588 |
| 未 収 金 | 620,000,000 | 設 備 負 担 金 | 129,463,496 |
| 貸 倒 引 当 金 | △ 3,799,000 | 消 火 栓 設 置 負 担 金 | 994,996,575 |
| 貯 蔵 品 | 33,013,060 | 国 庫 補 助 金 | 1,261,620,033 |
| 前 払 費 用 | 53,949 | 一 般 会 計 負 担 金 | 11,213,901 |
| 前 払 金 | 253,920,010 | そ の 他 資 本 剰 余 金 | 91,371,479 |
| その他流動資産 | 200,000 | 長期前受金収益化累計額 | △ 12,151,564,162 |
| | | 負 債 合 計 | 16,049,357,404 |
| | | 資 本 金 | 17,751,704,014 |
| | | 資 本 金 | 17,751,704,014 |
| | | 剰 余 金 | 4,786,905,099 |
| | | 資 本 剰 余 金 | 1,496,288,100 |
| | | 受 贈 財 産 評 価 額 | 20,248,221 |
| | | 保 険 差 益 | 66,404 |
| | | 工 事 負 担 金 | 503,486,314 |
| | | 設 備 負 担 金 | 144,414,659 |
| | | 消 火 栓 設 置 負 担 金 | 272,528,270 |
| | | 施 設 分 担 金 | 131,879,000 |
| | | 国 庫 補 助 金 | 423,665,232 |
| | | 利 益 剰 余 金 | 3,290,616,999 |
| | | 建 設 改 良 積 立 金 | 2,313,000,000 |
| | | 当 年 度 未 処 分 | |
| | | 利 益 剰 余 金 | 977,616,999 |
| | | 資 本 合 計 | 22,538,609,113 |
| 資 産 合 計 | 38,587,966,517 | 負 債 ・ 資 本 合 計 | 38,587,966,517 |

令和2年度明石市水道事業予定貸借対照表（当年度分）

（令和3年3月31日）

勘定式

（単位：円）

| 資 産 の 部 | | 負 債 ・ 資 本 の 部 | |
|-----------------|------------------|-------------------------|------------------|
| 固 定 資 産 | 33,458,259,509 | 固 定 負 債 | 8,007,303,174 |
| 有形固定資産 | 31,827,954,728 | 企 業 債 | 6,839,514,370 |
| 土 地 | 2,956,972,387 | 建設改良費等の財源に 充てるための企業債 | 6,839,514,370 |
| 建 物 | 2,525,788,640 | 引 当 金 | 1,167,788,804 |
| 減価償却累計額 | △ 1,872,298,517 | 退 職 給 付 引 当 金 | 512,288,804 |
| 構 築 物 | 58,148,631,927 | 修 繕 引 当 金 | 655,500,000 |
| 減価償却累計額 | △ 33,846,668,043 | 流 動 負 債 | 1,689,372,013 |
| 機 械 及 び 装 置 | 13,482,865,746 | 企 業 債 | 705,742,000 |
| 減価償却累計額 | △ 9,603,271,374 | 建設改良費等の財源に 充てるための企業債 | 705,742,000 |
| 車 両 運 搬 具 | 47,032,410 | 未 払 金 | 800,000,000 |
| 減価償却累計額 | △ 44,606,784 | 前 受 金 | 21,342,919 |
| 工 具 器 具 及 び 備 品 | 216,642,361 | 引 当 金 | 46,090,000 |
| 減価償却累計額 | △ 183,134,025 | 賞 与 等 引 当 金 | 46,090,000 |
| 無形固定資産 | 106,304,781 | そ の 他 流 動 負 債 | 116,197,094 |
| 施 設 利 用 権 | 106,304,781 | 繰 延 収 益 | 5,789,713,094 |
| 投資その他の資産 | 1,524,000,000 | 長 期 前 受 金 | 18,402,277,256 |
| 出 資 金 | 3,000,000 | 受 贈 財 産 評 価 額 | 4,075,732,184 |
| そ の 他 投 資 | 1,521,000,000 | 工 事 負 担 金 | 11,797,879,588 |
| 流 動 資 産 | 4,795,319,885 | 設 備 負 担 金 | 129,463,496 |
| 現 金 ・ 預 金 | 3,851,765,866 | 消 火 栓 設 置 負 担 金 | 1,034,996,575 |
| 未 収 金 | 660,799,000 | 国 庫 補 助 金 | 1,261,620,033 |
| 貸 倒 引 当 金 | △ 3,732,000 | 一 般 会 計 負 担 金 | 11,213,901 |
| 貯 蔵 品 | 32,313,060 | そ の 他 資 本 剰 余 金 | 91,371,479 |
| 前 払 費 用 | 53,949 | 長 期 前 受 金 収 益 化 累 計 額 | △ 12,612,564,162 |
| 前 払 金 | 253,920,010 | 負 債 合 計 | 15,486,388,281 |
| そ の 他 流 動 資 産 | 200,000 | 資 本 金 | 17,751,704,014 |
| | | 資 本 金 | 17,751,704,014 |
| | | 剰 余 金 | 5,015,487,099 |
| | | 資 本 剰 余 金 | 1,496,288,100 |
| | | 受 贈 財 産 評 価 額 | 20,248,221 |
| | | 保 険 差 益 | 66,404 |
| | | 工 事 負 担 金 | 503,486,314 |
| | | 設 備 負 担 金 | 144,414,659 |
| | | 消 火 栓 設 置 負 担 金 | 272,528,270 |
| | | 施 設 分 担 金 | 131,879,000 |
| | | 国 庫 補 助 金 | 423,665,232 |
| | | 利 益 剰 余 金 | 3,519,198,999 |
| | | 建 設 改 良 積 立 金 | 2,313,000,000 |
| | | 当 年 度 未 処 分 | 1,206,198,999 |
| | | 利 益 剰 余 金 | |
| | | 資 本 合 計 | 22,767,191,113 |
| 資 産 合 計 | 38,253,579,394 | 負 債 ・ 資 本 合 計 | 38,253,579,394 |

| |
|-------------|
| 建設企業常任委員会資料 |
|-------------|

| |
|-----------------|
| 2020年(令和2年)3月6日 |
|-----------------|

| | | |
|---|---|---|
| 水 | 道 | 局 |
|---|---|---|

議案第47号関連資料

令和2年度明石市水道事業会計予算(予定工事箇所図)

令和2年度 水道事業（管路工事） 予定箇所図

凡例

- 第3次整備事業
- 老朽管整備事業
- 建設改良事業
- 受託工事
- ⓕ 浄水場
- Ⓢ 配水場
- ⓐ ポンプ場
- × 源井

② 宮の上地内配水管布設替工事
φ 150, L=130m

③ 和坂道路拡幅に伴う配水管布設工事
φ 100, L=100m

⑤ 明南町2丁目ほか地内配水管布設替工事
φ 100, L=420m

⑥ 野々池貯水池地内導水管布設替工事
φ 200, L=650m

⑥ 西明石北町3丁目ほか地内配水管布設替工事
φ 150~300, L=450m

② 藤江地内配水管移設工事
φ 75, L=60m

③ 大久保町谷八木地内配水管布設替工事
φ 100~300, L=250m

① 中朝霧丘ほか地内配水管布設替工事
φ 100~400, L=490m

② 大蔵本町ほか地内配水管布設替工事
φ 75~100, L=400m

③ 上ノ丸1丁目ほか地内配水管布設替工事
φ 75~150, L=390m


② 太寺天王町地内配水管布設工事
φ 100, L=110m

① 山下町地内配水管移設工事
φ 150, L=100m


④ 新明町地内配水管布設替工事
φ 100, L=230m

⑦ 貴崎5丁目ほか地内配水管布設替工事
φ 300, L=470m

① 岬町ほか地内配水管撤去工事
φ 150, L=370m

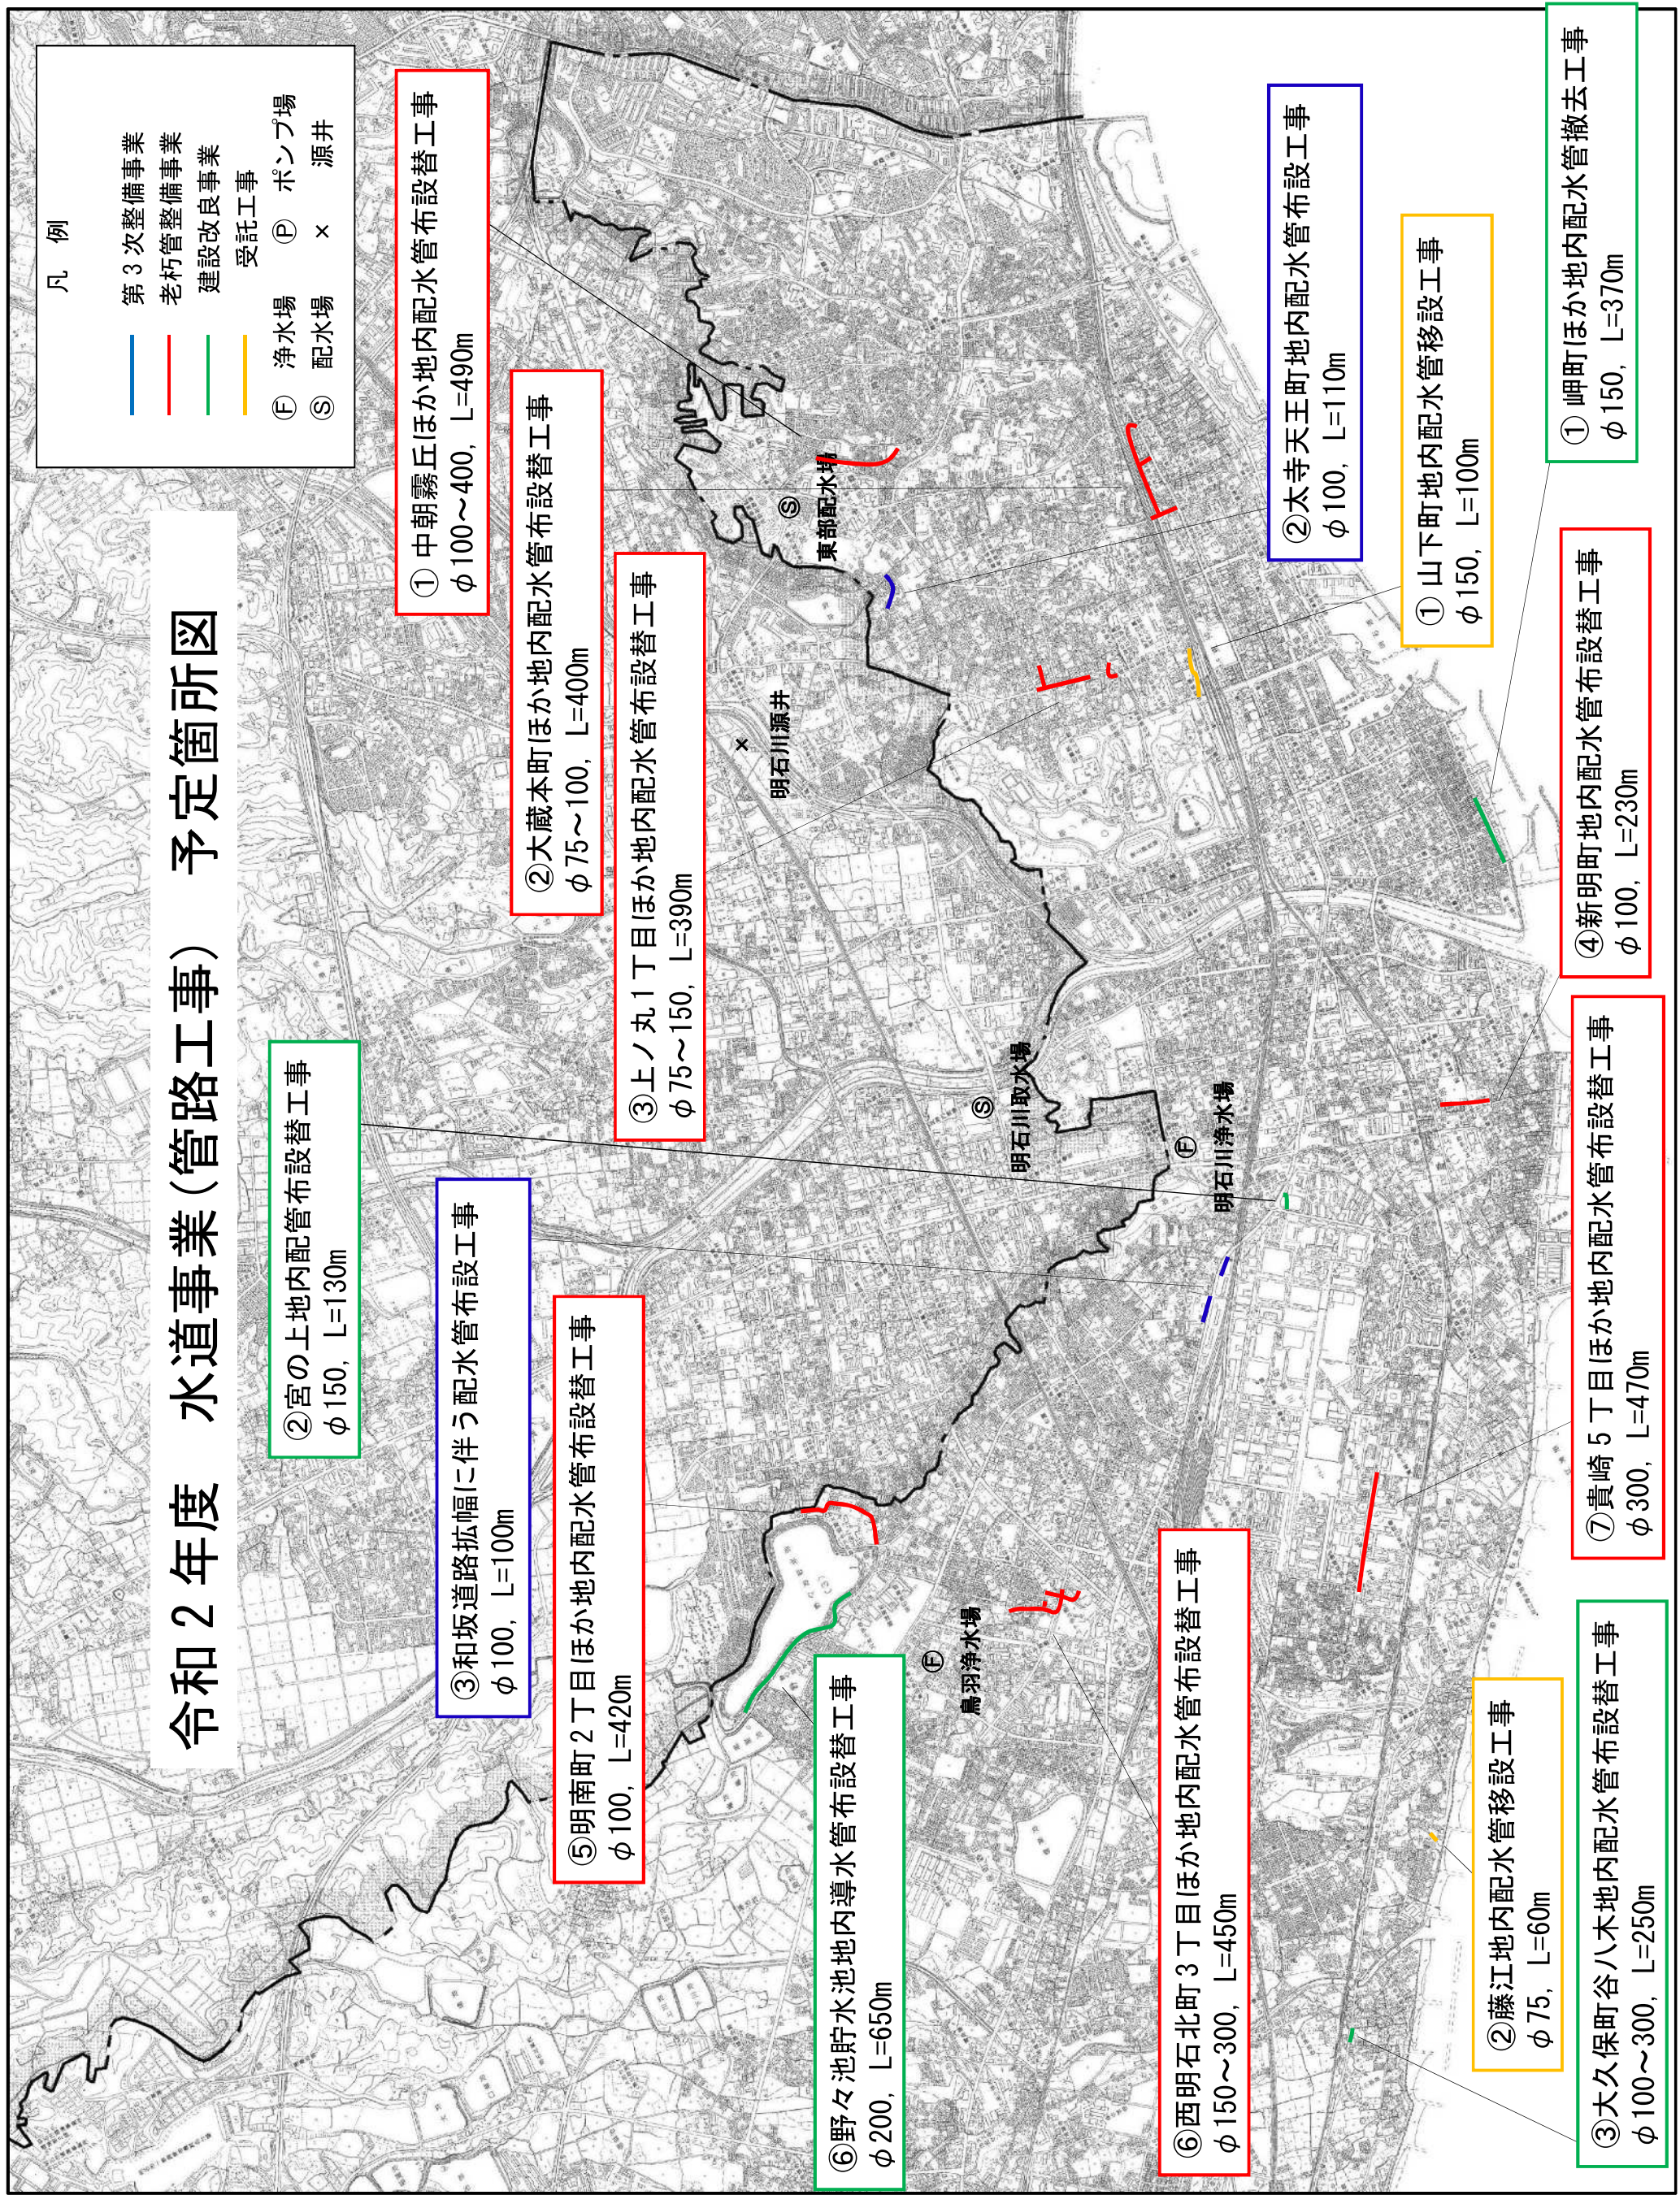

令和2年度 水道事業(管路工事) 予定箇所図

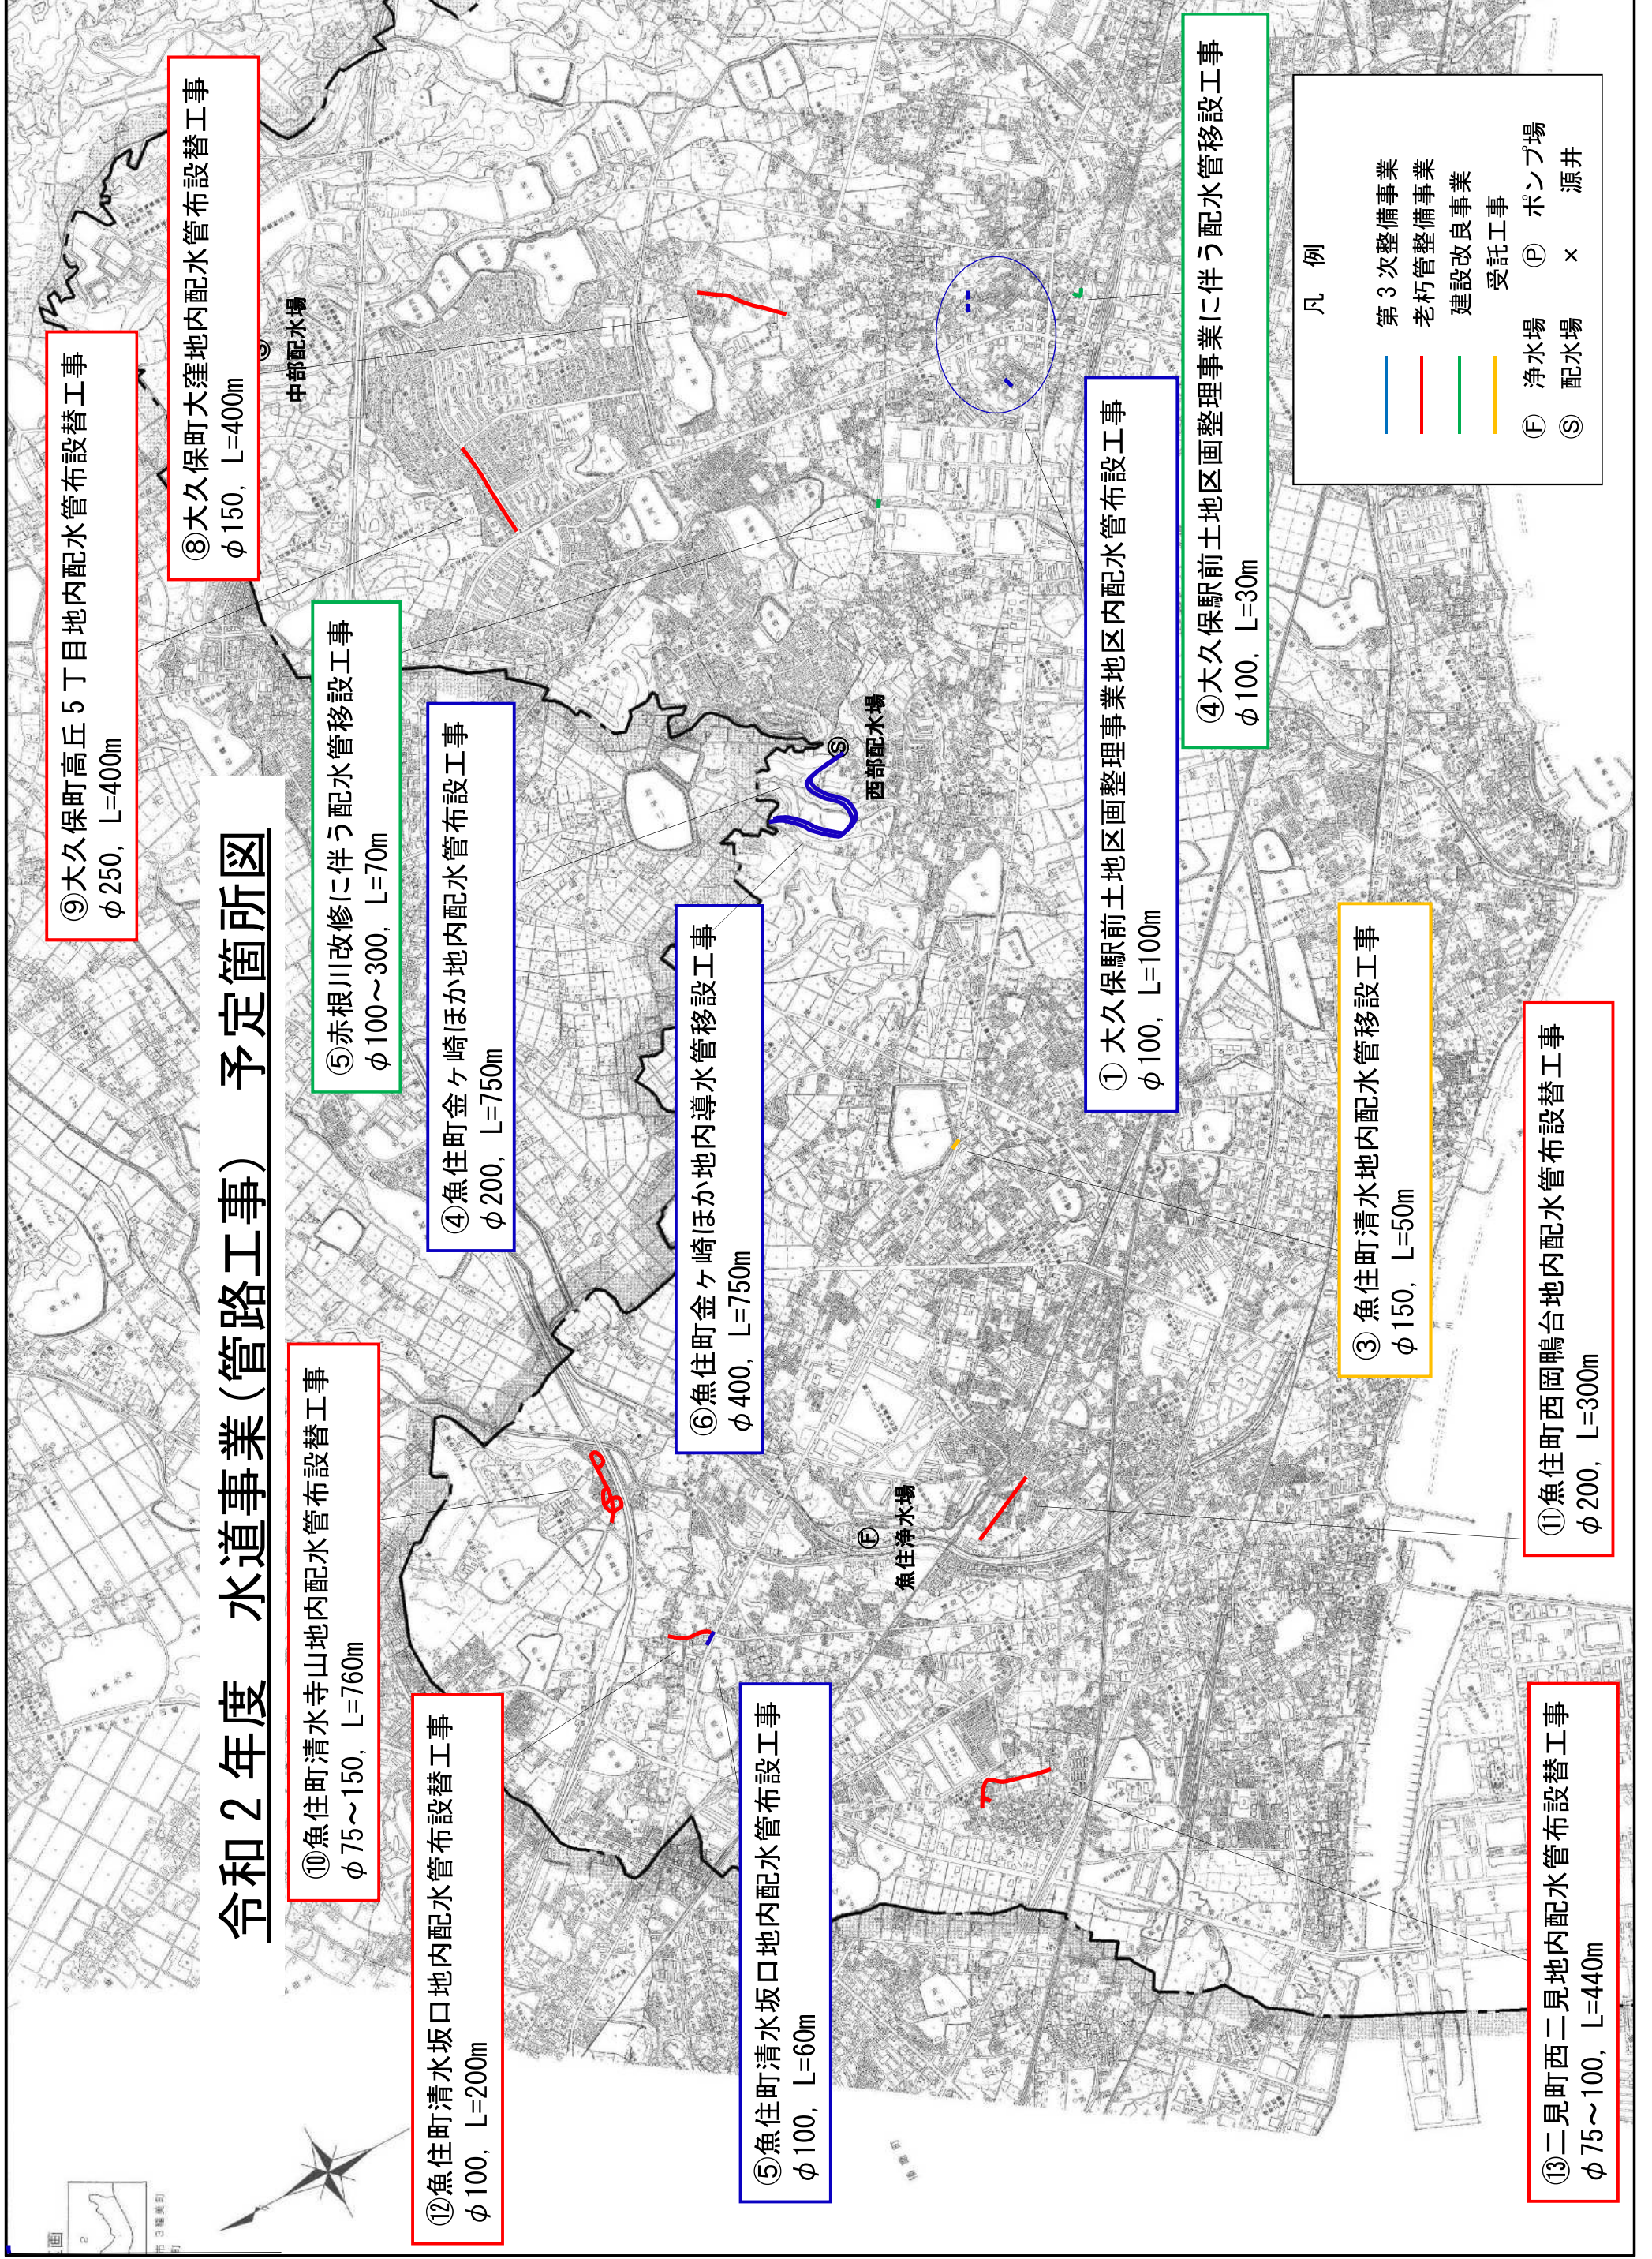

⑨大久保町高丘5丁目地内配水管布設替工事
φ 250, L=400m

⑧大久保町大窪地内配水管布設替工事
φ 150, L=400m

⑤赤根川改修に伴う配水管移設工事
φ 100~300, L=70m

④魚住町金ヶ崎ほか地内配水管布設工事
φ 200, L=750m

⑥魚住町金ヶ崎ほか地内導水管移設工事
φ 400, L=750m

①大久保駅前土地区画整理事業地区内配水管布設工事
φ 100, L=100m

④大久保駅前土地区画整理事業に伴う配水管移設工事
φ 100, L=30m

③魚住町清水地内配水管移設工事
φ 150, L=50m

⑪魚住町西岡鴨台地内配水管布設替工事
φ 200, L=300m

⑩魚住町清水寺山地内配水管布設替工事
φ 75~150, L=760m

⑫魚住町清水坂口地内配水管布設替工事
φ 100, L=200m


⑤魚住町清水坂口地内配水管布設工事
φ 100, L=60m

⑬二見町西二見地内配水管布設替工事
φ 75~100, L=440m

凡例


| | | | | | |
|-----------------|---------|-------|-----|-------|------|
| — (Blue line) | 第3次整備事業 | ⓕ (F) | 浄水場 | ⓐ (P) | ポンプ場 |
| — (Red line) | 老朽管整備事業 | ⓑ (S) | 配水場 | × | 源井 |
| — (Green line) | 建設改良事業 | | | | |
| — (Yellow line) | 受託工事 | | | | |

令和2年度 水道事業（施設工事） 予定箇所図

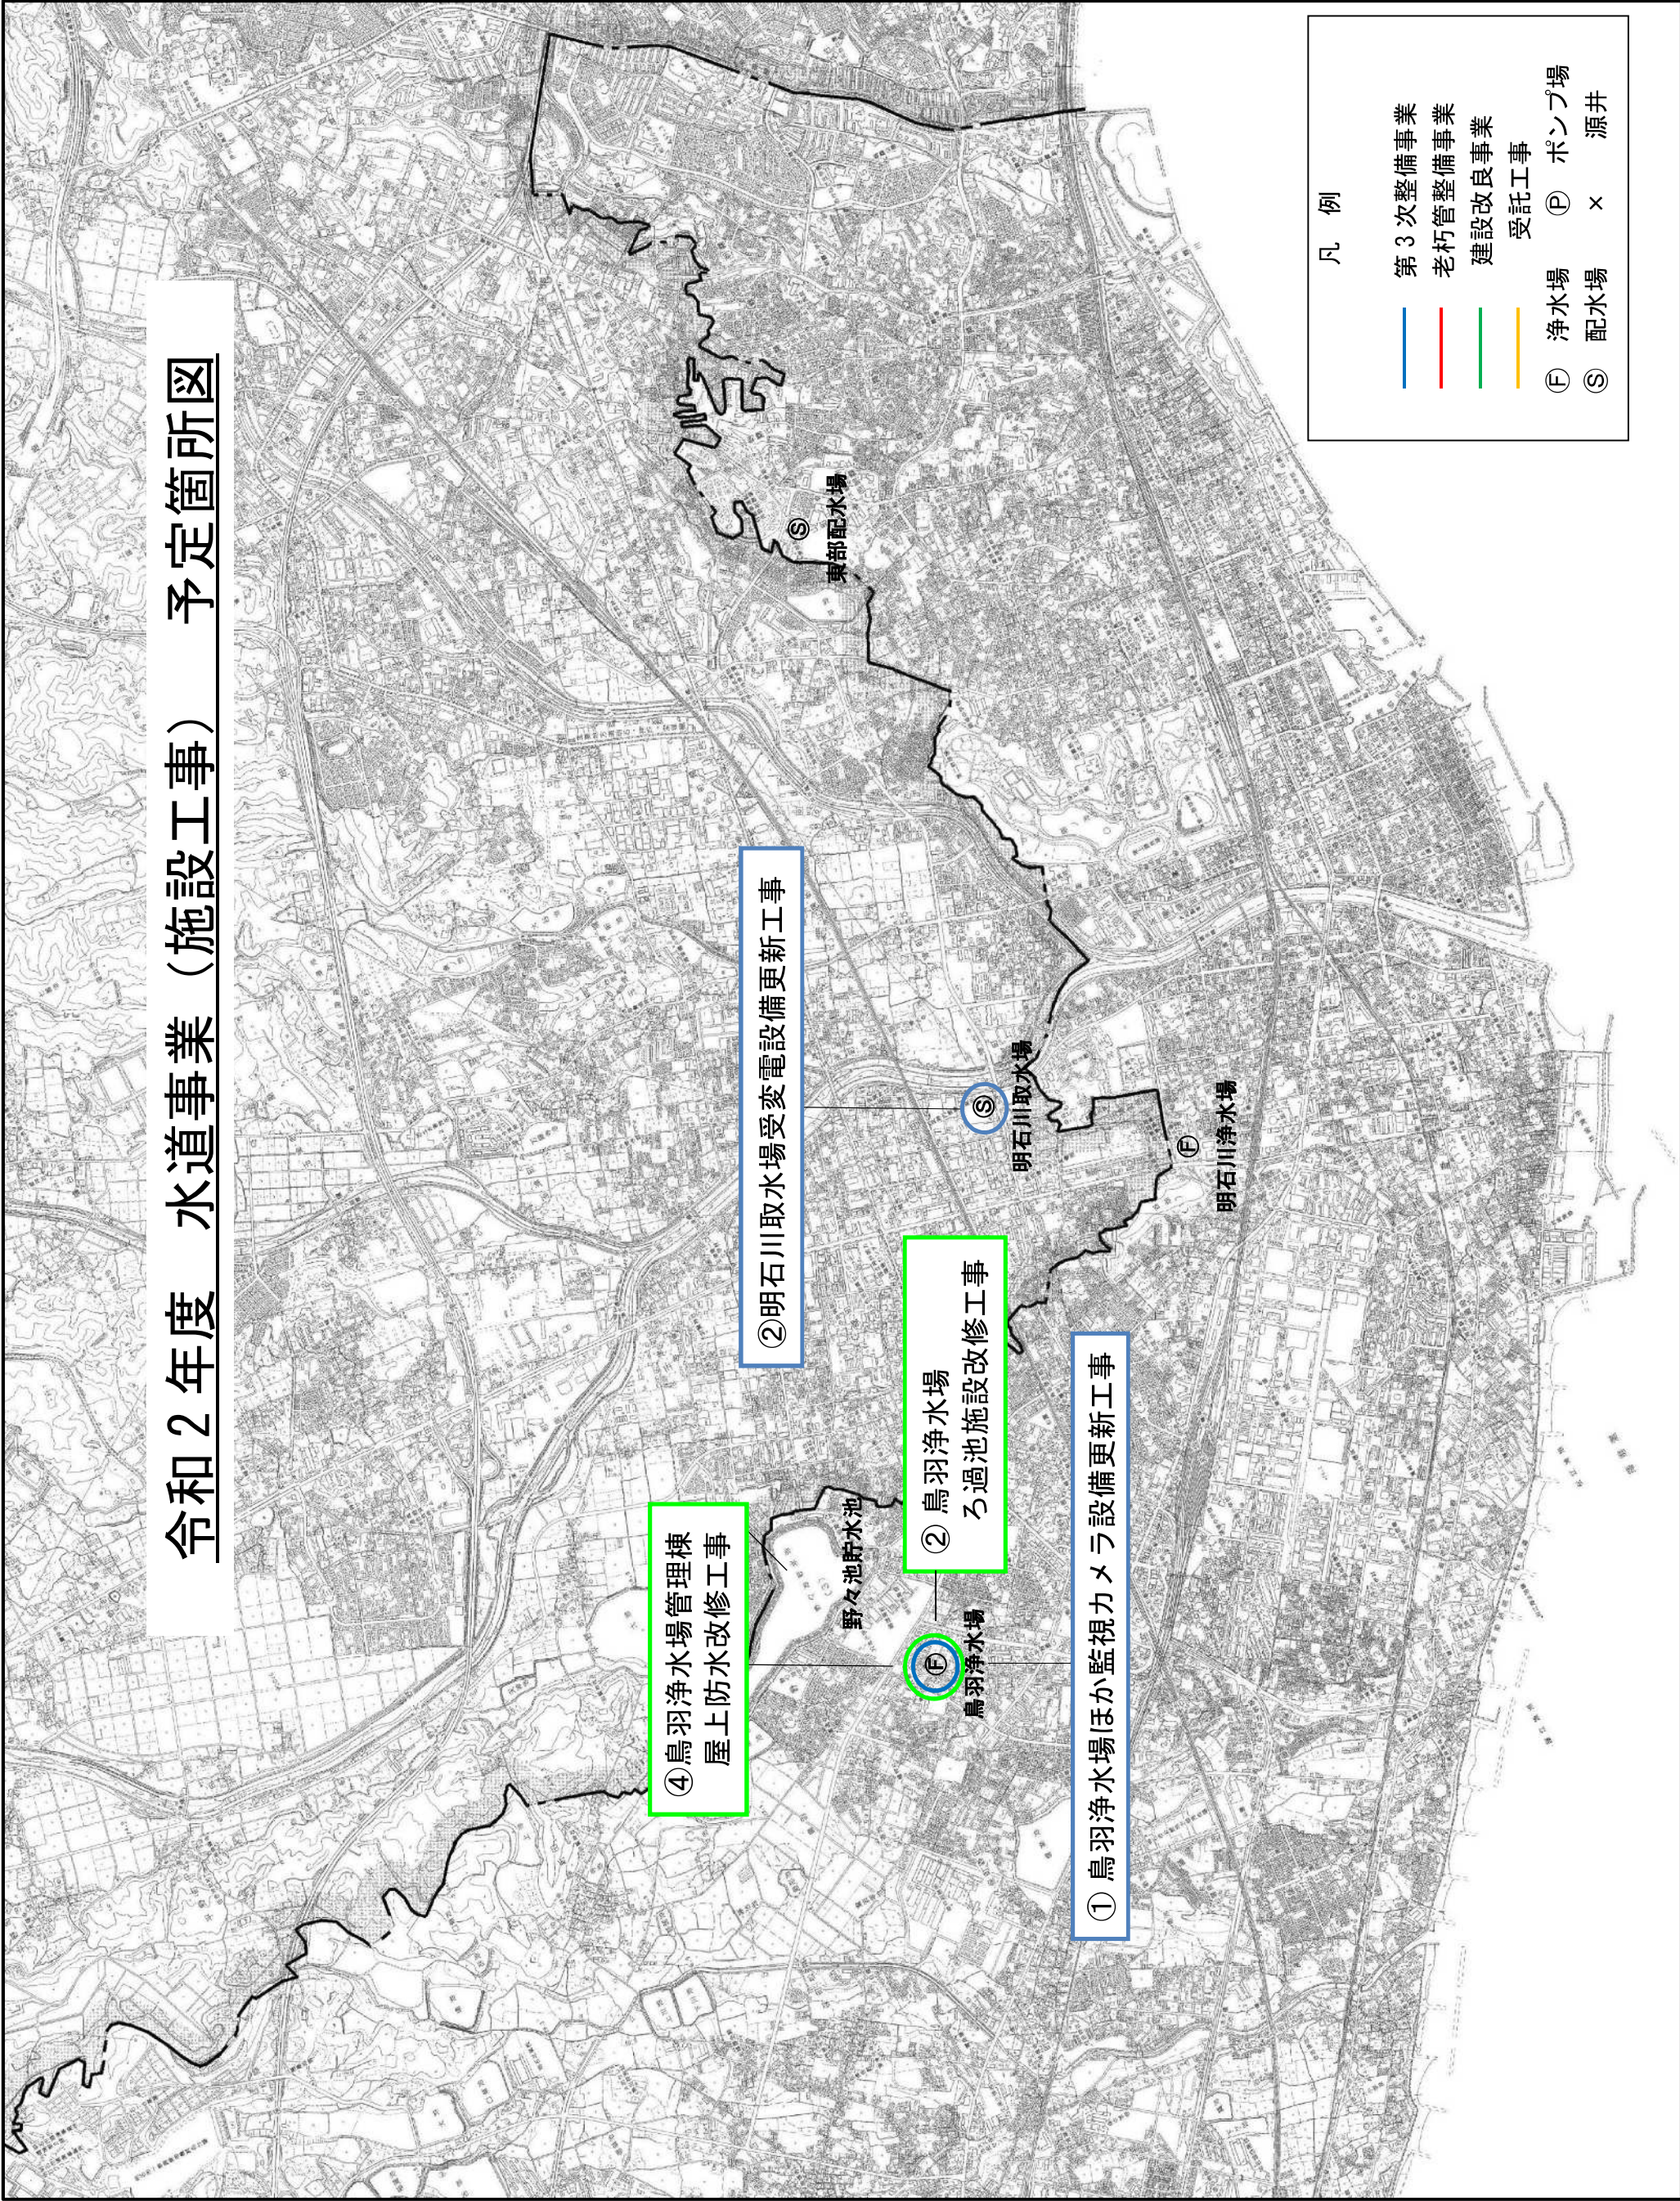

| 凡例 | |
|-----------------|---------|
| — (Blue line) | 第3次整備事業 |
| — (Red line) | 老朽管整備事業 |
| — (Green line) | 建設改良事業 |
| — (Yellow line) | 受託工事 |
| ⓕ | 浄水場 |
| Ⓢ | 配水場 |
| ⓕ | ポンプ場 |
| × | 源井 |

令和2年度 水道事業（施設工事） 予定箇所図

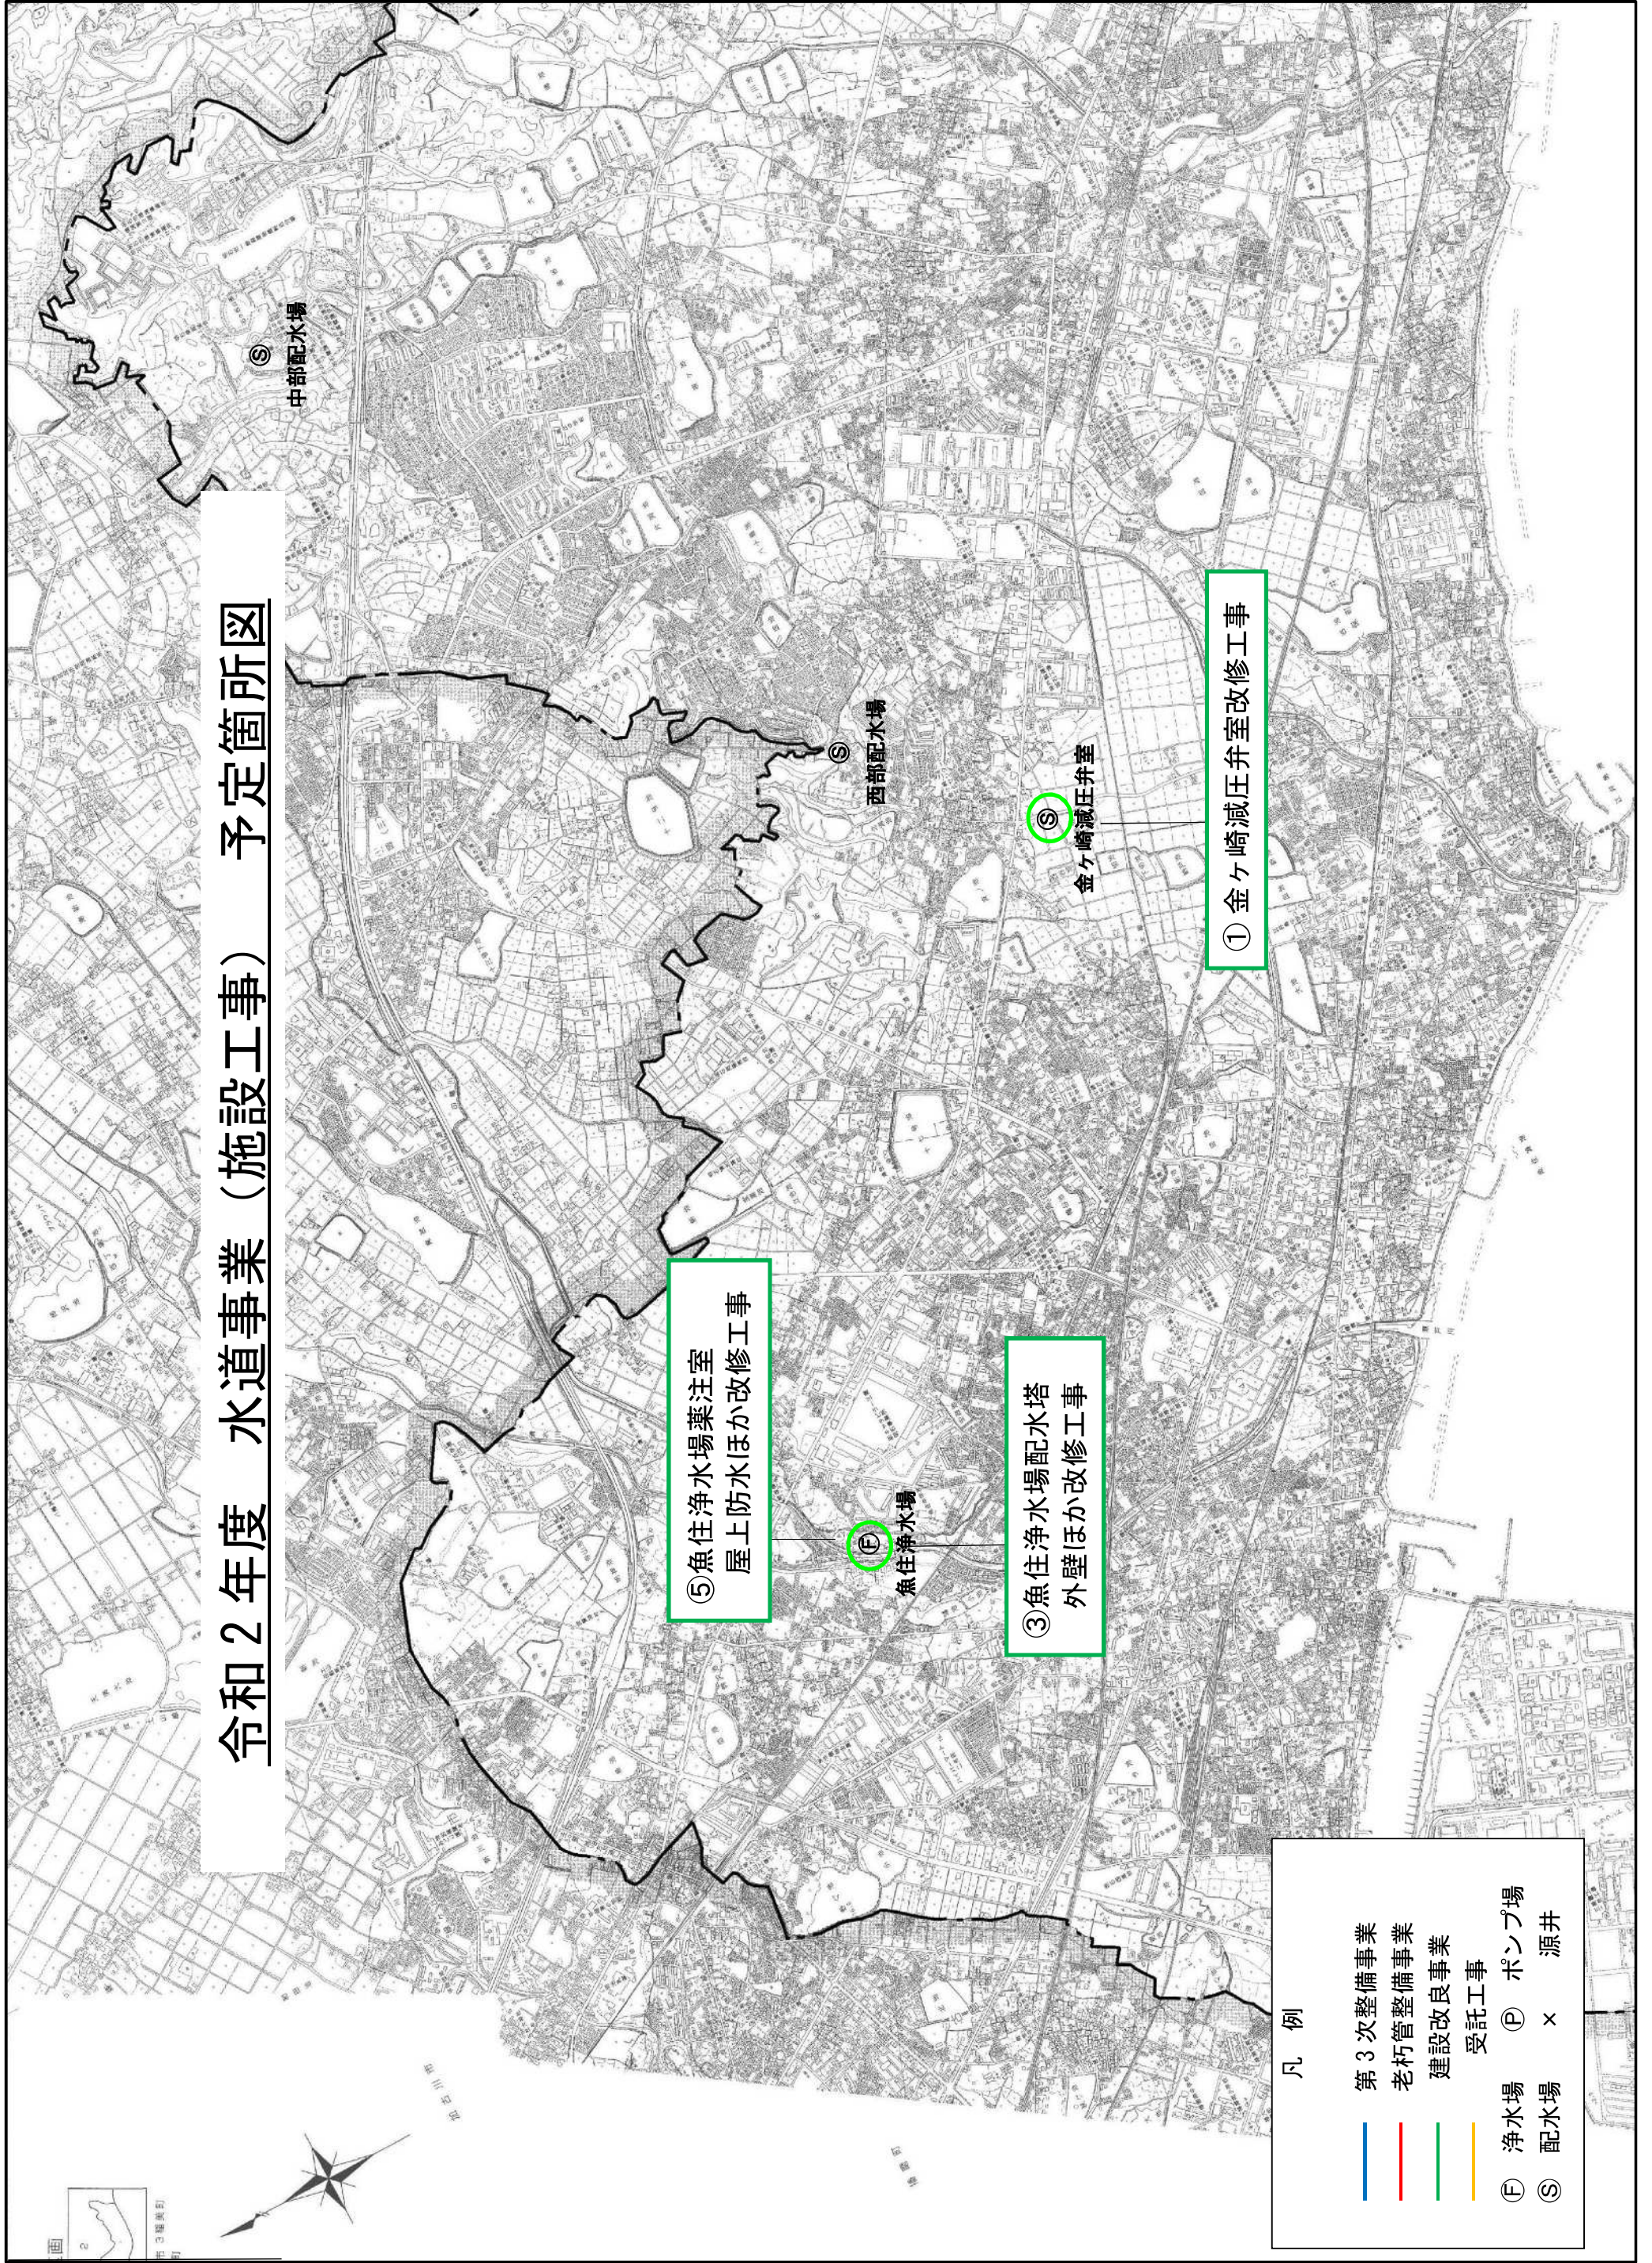

⑤ 魚住浄水場薬注室
屋上防水ほか改修工事

③ 魚住浄水場配水塔
外壁ほか改修工事

① 金ヶ崎減圧弁室改修工事

凡例

| | | | |
|---|---------|---|------|
| — | 第3次整備事業 | Ⓧ | ポンプ場 |
| — | 老朽管整備事業 | Ⓧ | 源井 |
| — | 建設改良事業 | Ⓧ | |
| — | 受託工事 | Ⓧ | |
| Ⓧ | 浄水場 | Ⓧ | |
| Ⓧ | 配水場 | Ⓧ | |