明石市中之番土地区画整理事業

S=1:500

平成二〇年二月二九日 作成

出来形確認測量図

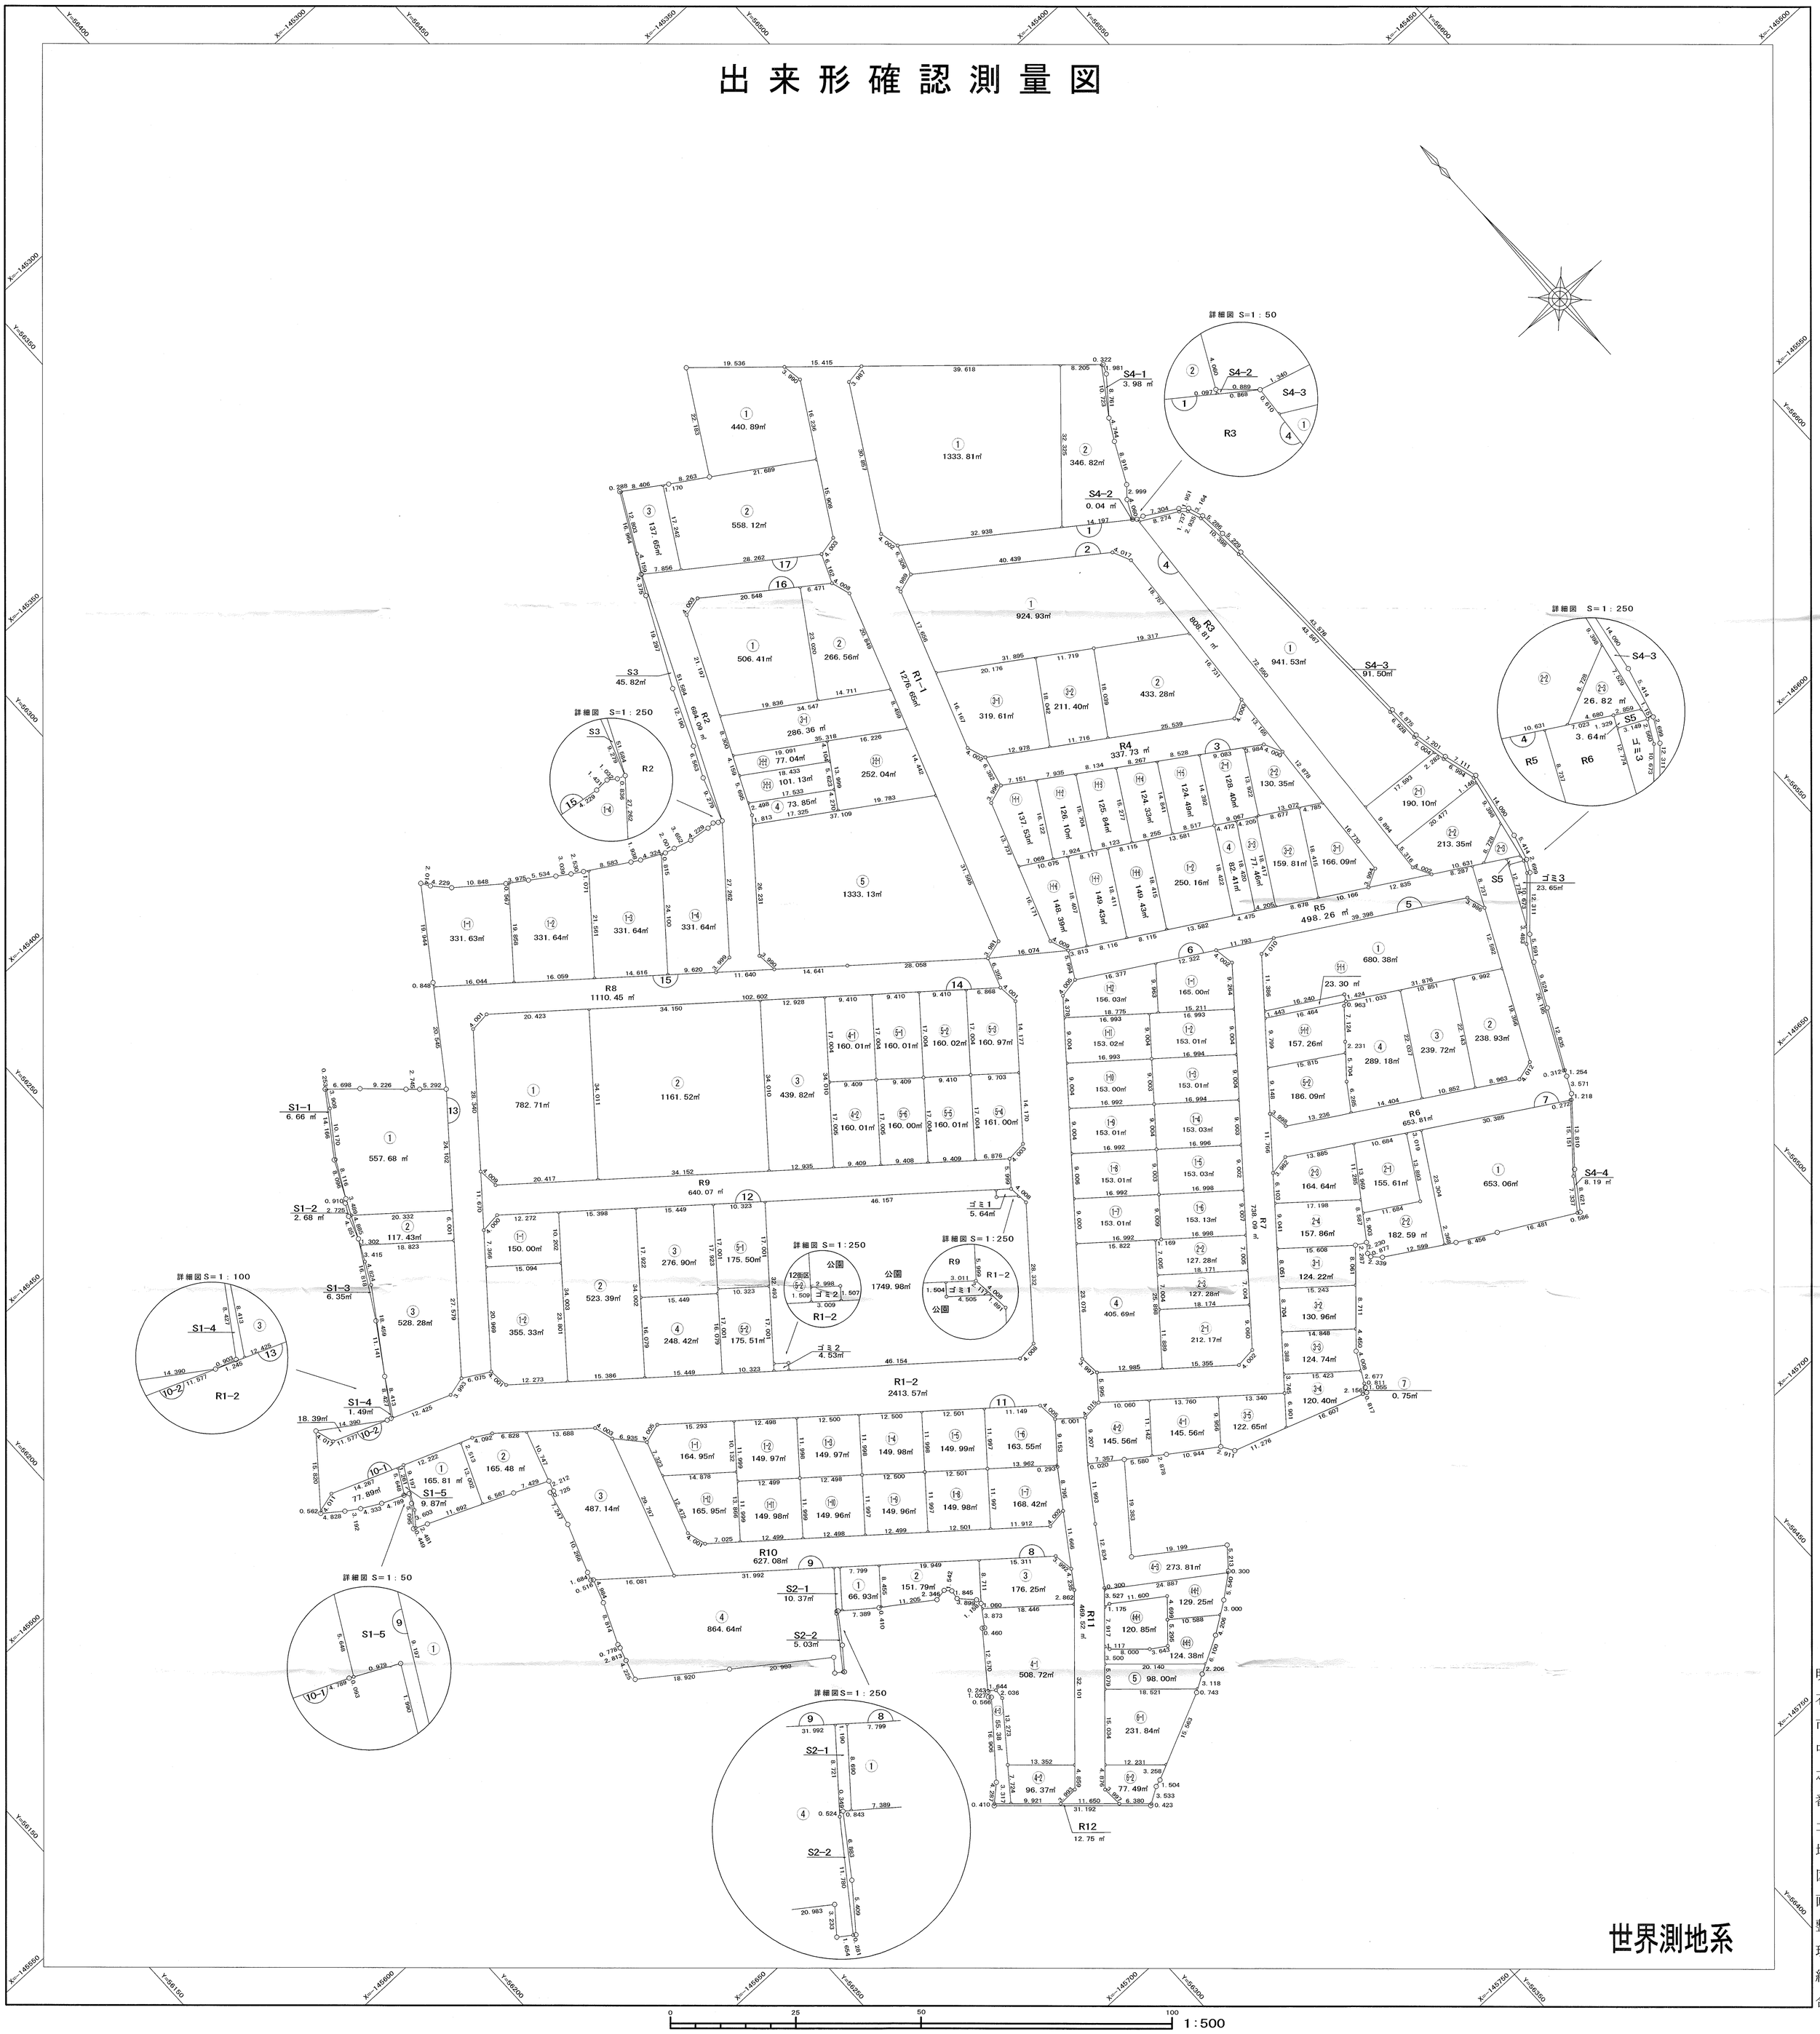

世界測地系

0 25 50 100 1:500

幸陽測量設計株式会社

明石市中之番土地区画整理組合