東播都市計画西明石土地区画整理事業（鳥羽地区）出来形確認測量原図　　縮尺　五百分之一　　NO. 5

平成二十二年七月

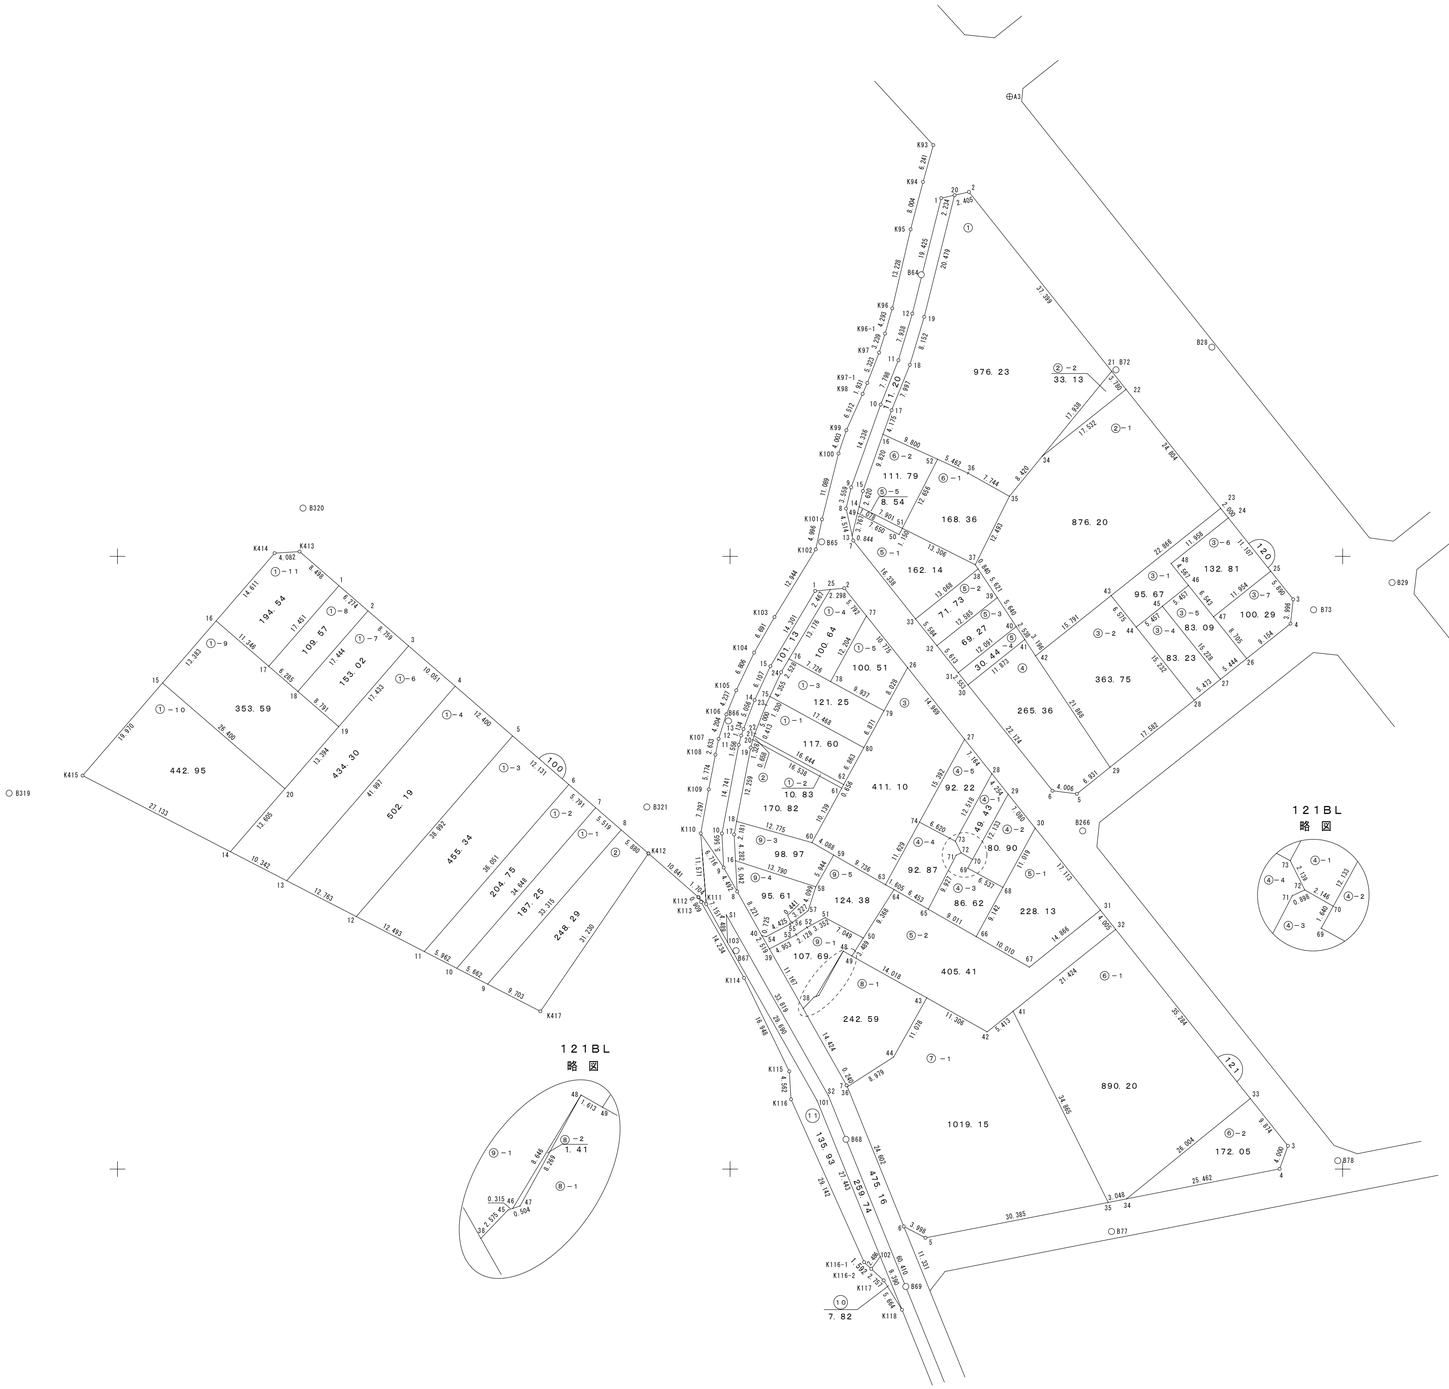

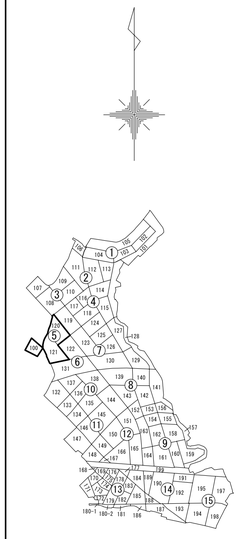

凡　　例	
◎	明石市２級基準点
⊕	明石市３級基準点
○	明石市４級基準点

1：500

0　10　20　30　40　50　100m

「この測量成果は、建設省国土地理院長の承認及び助言を得て、同院所管の測量標及び測量成果を使用して得たものである。（承認番号）平８．近公　第１８８号」

昭和株式会社

明石市